
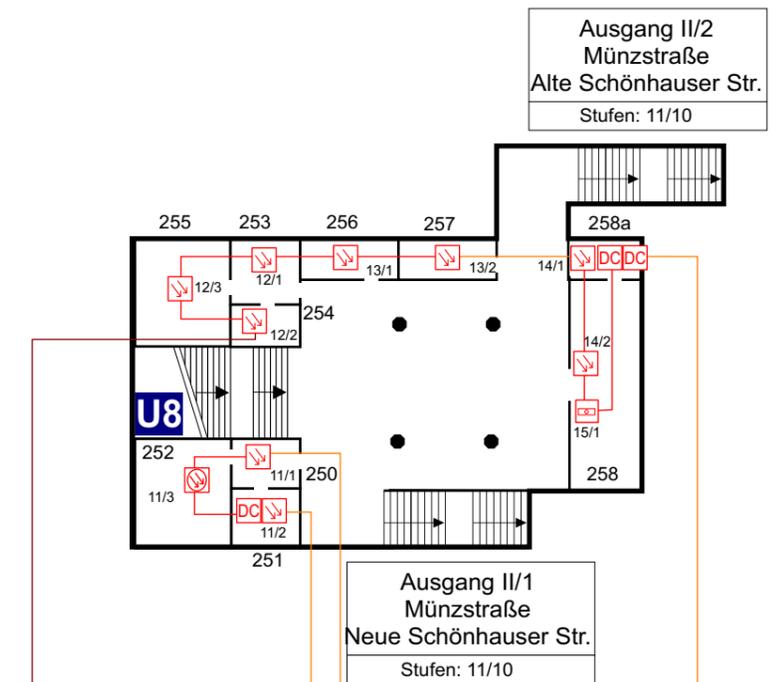


# U-Bhf. Weinmeisterstraße U8


## Schalterhallen und Bahnsteigebene

### Legende

-  **BMZ** Brandmeldezentrale
-  automatischer Brandmelder
-  automatischer Brandmelder mit Akustiksocket
-  Druckknopfmelder
-  **PK** Probekammermelder im Lüftungskanal inkl. Rauchmelder
-  **FG** Funkrauchmelder
-  **RAS** Rauchansaugsystem AD1/AD2 inkl. Rauchmelder
-  **DC** Ein-/Ausgabebaustein
-  **SV** Zusatz-Stromversorgung
-  Abzweigdose
-  **V** Brandmelde-Verteiler (VKA)
-  LON - Bedienteil
-  akustischer Signalgeber
-  Kernbohrung
-  IE-H(ST)H 2x2x0,8 rot BMK
-  IE-H(ST)HRH 2x2x0,8 E30, rot
-  IE-H(ST)H 2x2x0,8 E30, rot
-  NHXH 2x1,5 E30

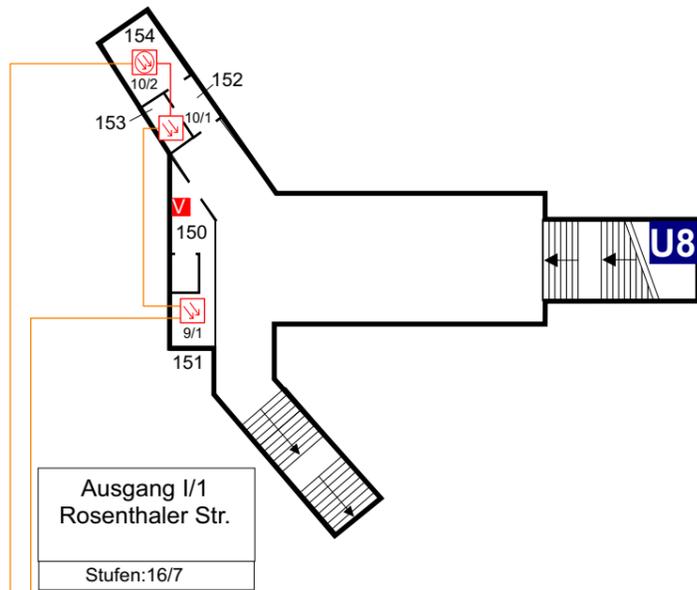

Aufzug- und -raum geplant

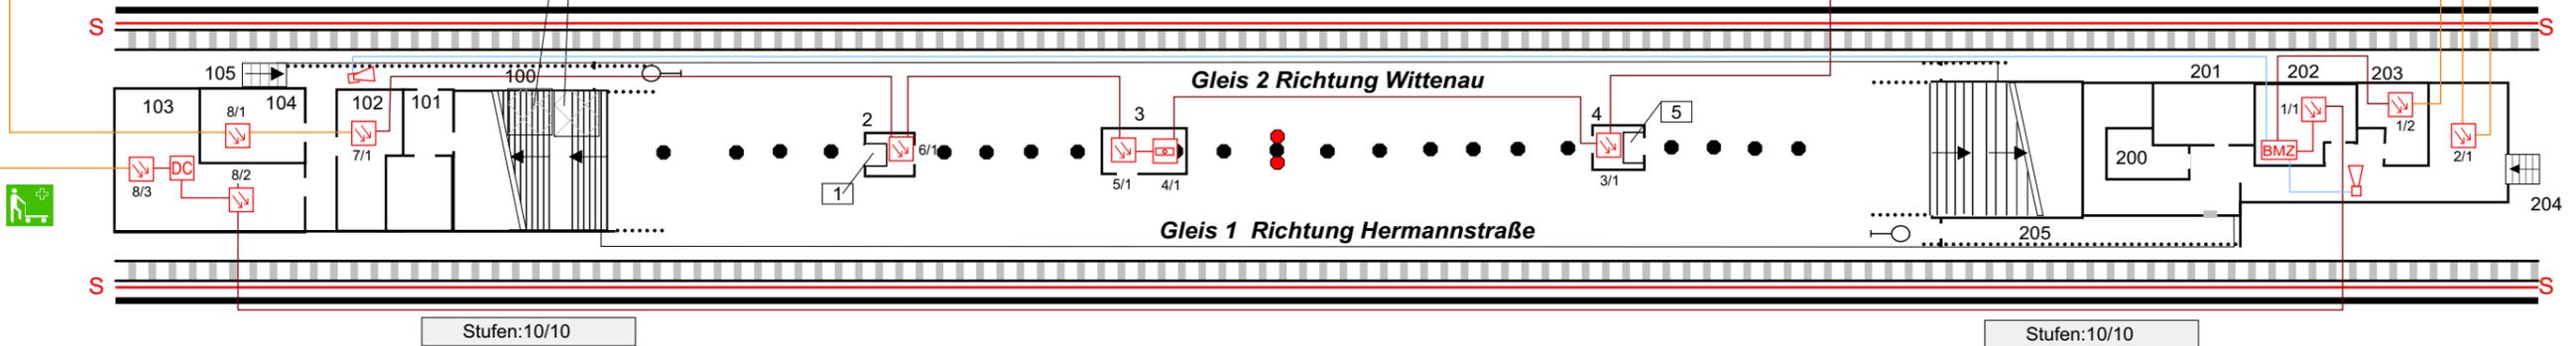

◀ Notausgang D11 (154m)

Nächster Bahnhof:  
**Rosenthaler Platz (635 m)**



Berliner Verkehrsbetriebe  
Anstalt des öffentlichen Rechts



	Datum	Name
bearbeitet	20.12.2017	Löbe/Siemens
bearbeitet	18.05.2015	Renz
bearbeitet	12.12.2007	FiWie
bearbeitet	09.01.2007	Leonhardt

### Revisionsplan BMA

▶ Notausgang D12 (321 m)

Nächster Bahnhof :  
**Alexanderplatz (759 m)**