

Adlershof II Straßenbahneubau Bestands- und Konfliktplan

Legende




Biotopecode	Farbcode	Beschreibung
0714152	●●●	Allee, jüngere Bestände und Neupflanzungen
03249	■	sonstige ruderal Sonderflächen
05161	■	Zierrasen / Scherrasen, artenreich
05162	■	Zierrasen / Scherrasen, artenarm
07153	■	einsichtige oder kleine Baumgruppen
12500	■	Ver- und Entsorgungsanlagen
12612	■	Straßen mit Asphalt oder Betondecke
12643	■	Parkplätze, versiegelt
12651	■	unbefestigter Weg
12654	■	versiegelter Weg
1266112	■	Gleisanlagen außerhalb des Bf., überwiegend mit Schotterunterbau ohne Begleitgrün
12730	■	Bauflächen - stellen

Konflikte

Konflikt	Erläuterung				
KV-1	<table border="1"> <tr><td>Konflikt Nr.</td><td>KV-1</td></tr> <tr><td>Erläuterung des Konfliktes</td><td>Vollversiegelung</td></tr> </table>	Konflikt Nr.	KV-1	Erläuterung des Konfliktes	Vollversiegelung
Konflikt Nr.		KV-1			
Erläuterung des Konfliktes	Vollversiegelung				
KV-2					
K1					

Landschaftsbildprägende Strukturen

- Einzelbaum / Baumreihe / Allee
- Untersuchungsraum / Planfeststellungsgrenze
- Baumbestand / Baumnummer
- Fahrlängungsmaste
- Planung 2018
- Bestand
- Gabione
- geplante Bahnstromtrasse BVG
- Landschaftsschutzgebiet
- Wasserschutzzone III A
- Wasserschutzzone III B
- Violetteintrag laut Änderungsliste
- Deckblatt / Überarbeitung Planfeststellung

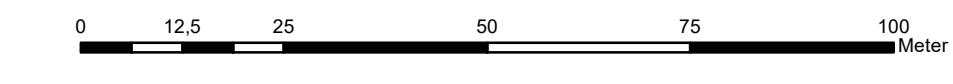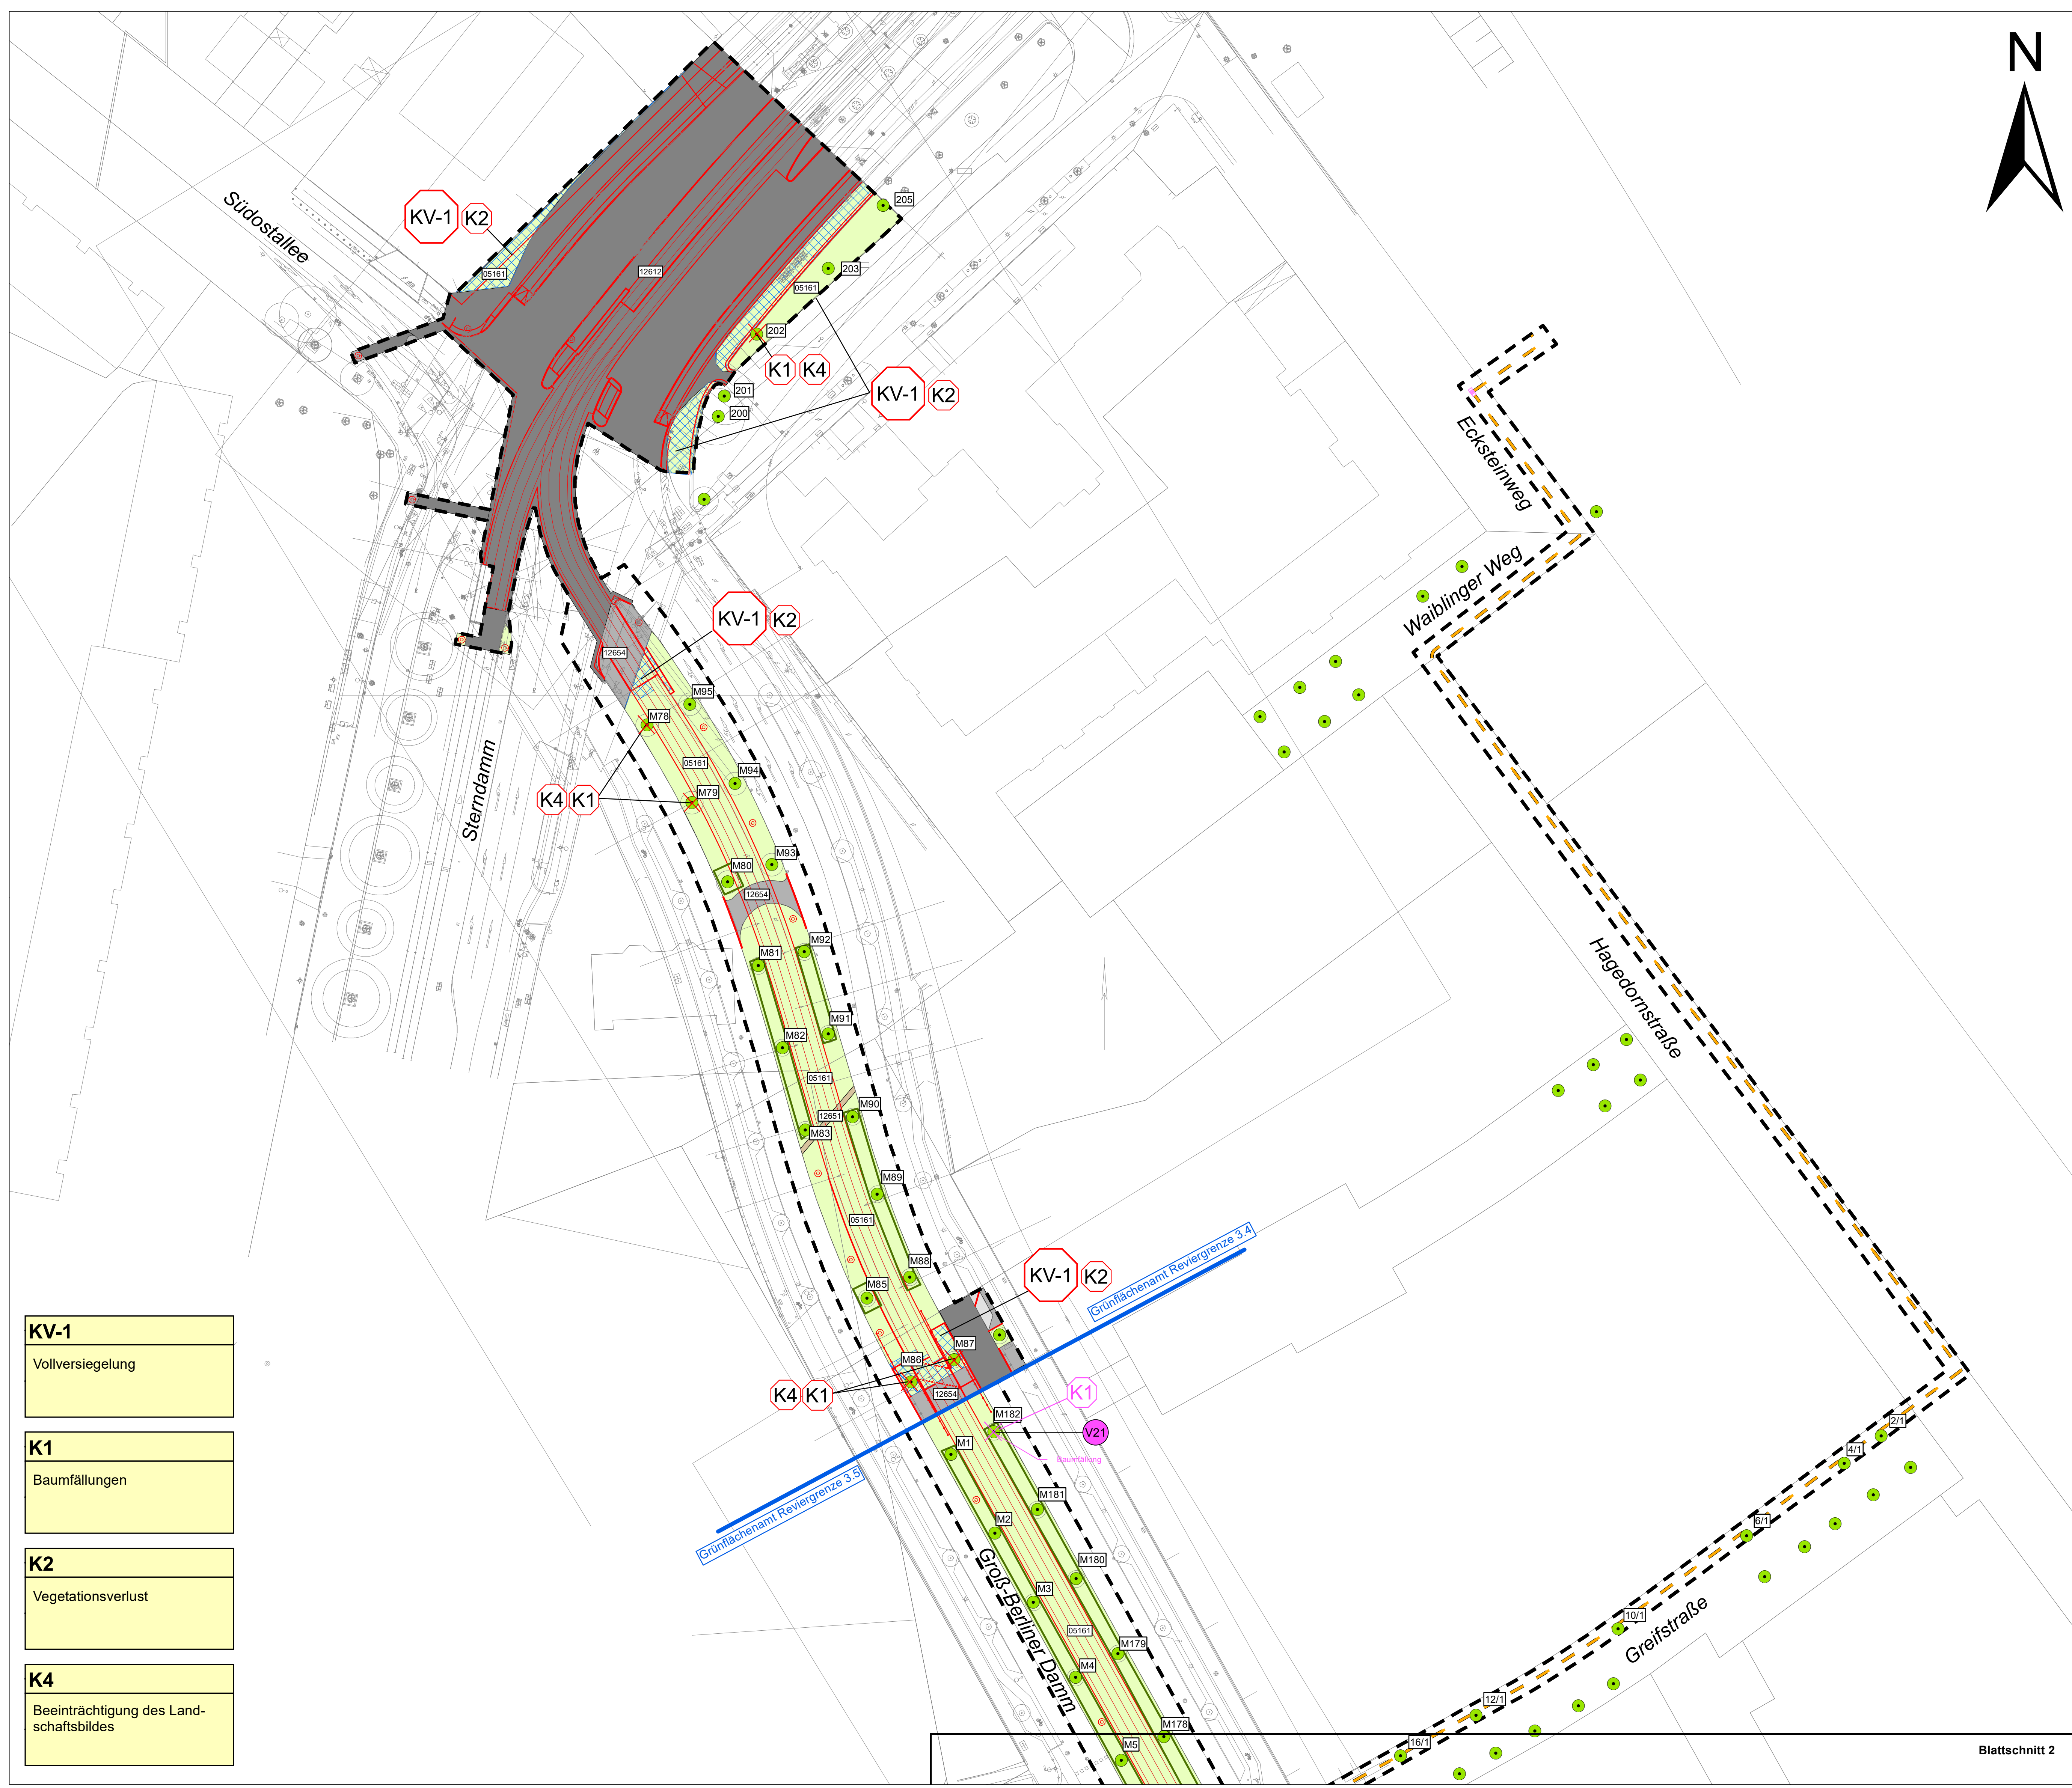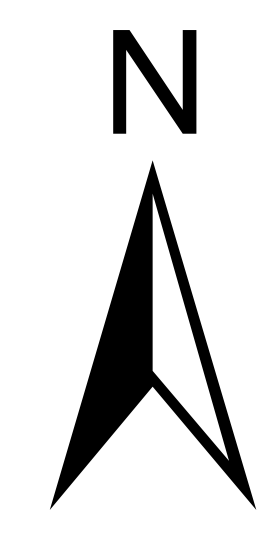

Nr.	Datum	Bearbeiter	Inhaltliche Bearbeitung wegen Sachbearbeitung (Schriftwechsel)	Änderung	Geprüft	Datum
V21	05.11.2018	Wittmann	Landliche Bearbeitung wegen Sachbearbeitung (Schriftwechsel)			

Ort		Berlin Treptow-Köpenick	
Bauteil		Straßenbahneubau	
Lageskizze			

Geprüft:	VBFS-BS 3	Bearbeitet:	Mai 2018	Gezeichnet:	Mai 2018
Datum:	23.05.2018	Name:	Dietmar	Name:	Stelzlecke
Freigegeben:	23.05.2018	Firma:	Dietmar & Wittmann GmbH		
Datum:	23.05.2018	Freiraum:	Freiraum + Landschaft		
		Anschrift:	Am Baumhof 2, 10531 Blankenfelde - Mahlow		
		Telefon:	(03379) 37 19 27		

BVG	BERLINER VERKEHRSBETRIEBE	Leistungsträger	HOAI	1	2	3	4	5
	ANSTALT DES ÖFFENTLICHEN RECHTS							

Der Bestandsplan	Berechneter	Planfeststellung	
in Original gezeichnet	Bestandsplan	UVS mit integriertem LBP	
Datum:	23.05.2018	Datum:	23.05.2018
Zeichner:	Wittmann	Heftung:	
		Maßstab:	1:500