

Adlershof II Straßenbahnneubau Bestands- und Konfliktplan

Legende

Biotopcode	Farbcode	Beschreibung
0714152		Allee, jüngere Bestände und Neupflanzungen
03249		sonstige ruderales Sonderflächen
05161		Zierrasen / Scherrasen, artenreich
05162		Zierrasen / Scherrasen, artenarm
07153		einschichtige oder kleine Baumgruppen
12500		Ver- und Entsorgungsanlagen
12612		Straßen mit Asphalt oder Betondecke
12643		Parkplätze, versiegelt
12651		unbefestigter Weg
12654		versiegelter Weg
1266112		Gleisanlagen außerhalb des Bhf., überwiegend mit Schotterunterbau ohne Begleitgrün
12730		Bauflächen - stellen

Konflikte


KV-1	
KV-2	
K1	

Erläuterung

Konflikt Nr.	KV-1
Erläuterung des Konfliktes	Vollversiegelung

Landschaftsbildprägende Strukturen

- Einzelbaum / Baumreihe / Allee
- Untersuchungsraum / Planfeststellungsgrenze
- Baumbestand / Baumnummer
- Fahrleitungsmaste
- Planung 2018
- Bestand
- Gabione
- Landschaftsschutzgebiet
- Wasserschutzzone III A
- Wasserschutzzone III B
- Violetteintrag laut Änderungsliste
- Deckblatt / Überarbeitung Planfeststellung

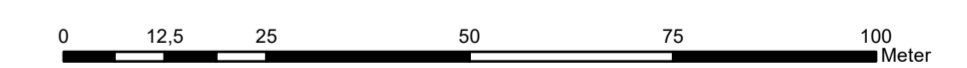

KV-1
Vollversiegelung

KV-2
Teilversiegelung

K1
Baumfällungen

K2
Vegetationsverlust

K4
Beeinträchtigung des Landschaftsbildes

V24	05.11.2018	Wittmann	Verschiebung Fahrleitungsmast FL 15 (Schlösschek)		
V21	05.11.2018	Wittmann	zusätzliche Baumfällung wegen Sichtbehinderung (Schlösschek)		
Nr.	Datum	Bearbeiter	Änderung	Geprüft	Datum
Berlin Treptow-Köpenick					
Straßenbahnneubau					
Wissenschaftsstadt - Schöneeweide, Sterndamm (Adlershof II)					
Lageskizze					
Geprüft:	VBF-BS 3	Bearbeitet:	Mai 2018	Gezeichnet:	Mai 2018
Datum:		Direktor:		Name:	
Freigegeben:	im Original gezeichnet	Daber & Krieger GmbH			
Datum:	23.05.2018	Freiraum + Landschaft Am Bahnhof 2 15831 Blankenfelde - Mahlow Fon (03379) 37 19 27			
BVG	BERLINER VERKEHRSBETRIEBE	ANSTALT DES ÖFFENTLICHEN RECHTS	Leistungsphase	HOAI	1 2 3 4 5
Der Bestandsplan			Berechneter		
in Original gezeichnet			Infrastruktur		
Datum: 16.01.2020			Datum: 23.05.2018		
Klied			Heinke		
Haller			Heinke		
UVS mit integriertem LBP			Bestands- und Konfliktplan		
Planfeststellung					
Maßstab: 1:500					