


Es hat hier kein Aufmaß stattgefunden!

Ende denkmalgeschützte Halle

Grundriss UG/ Heizungskeller/ Wartungsgruben

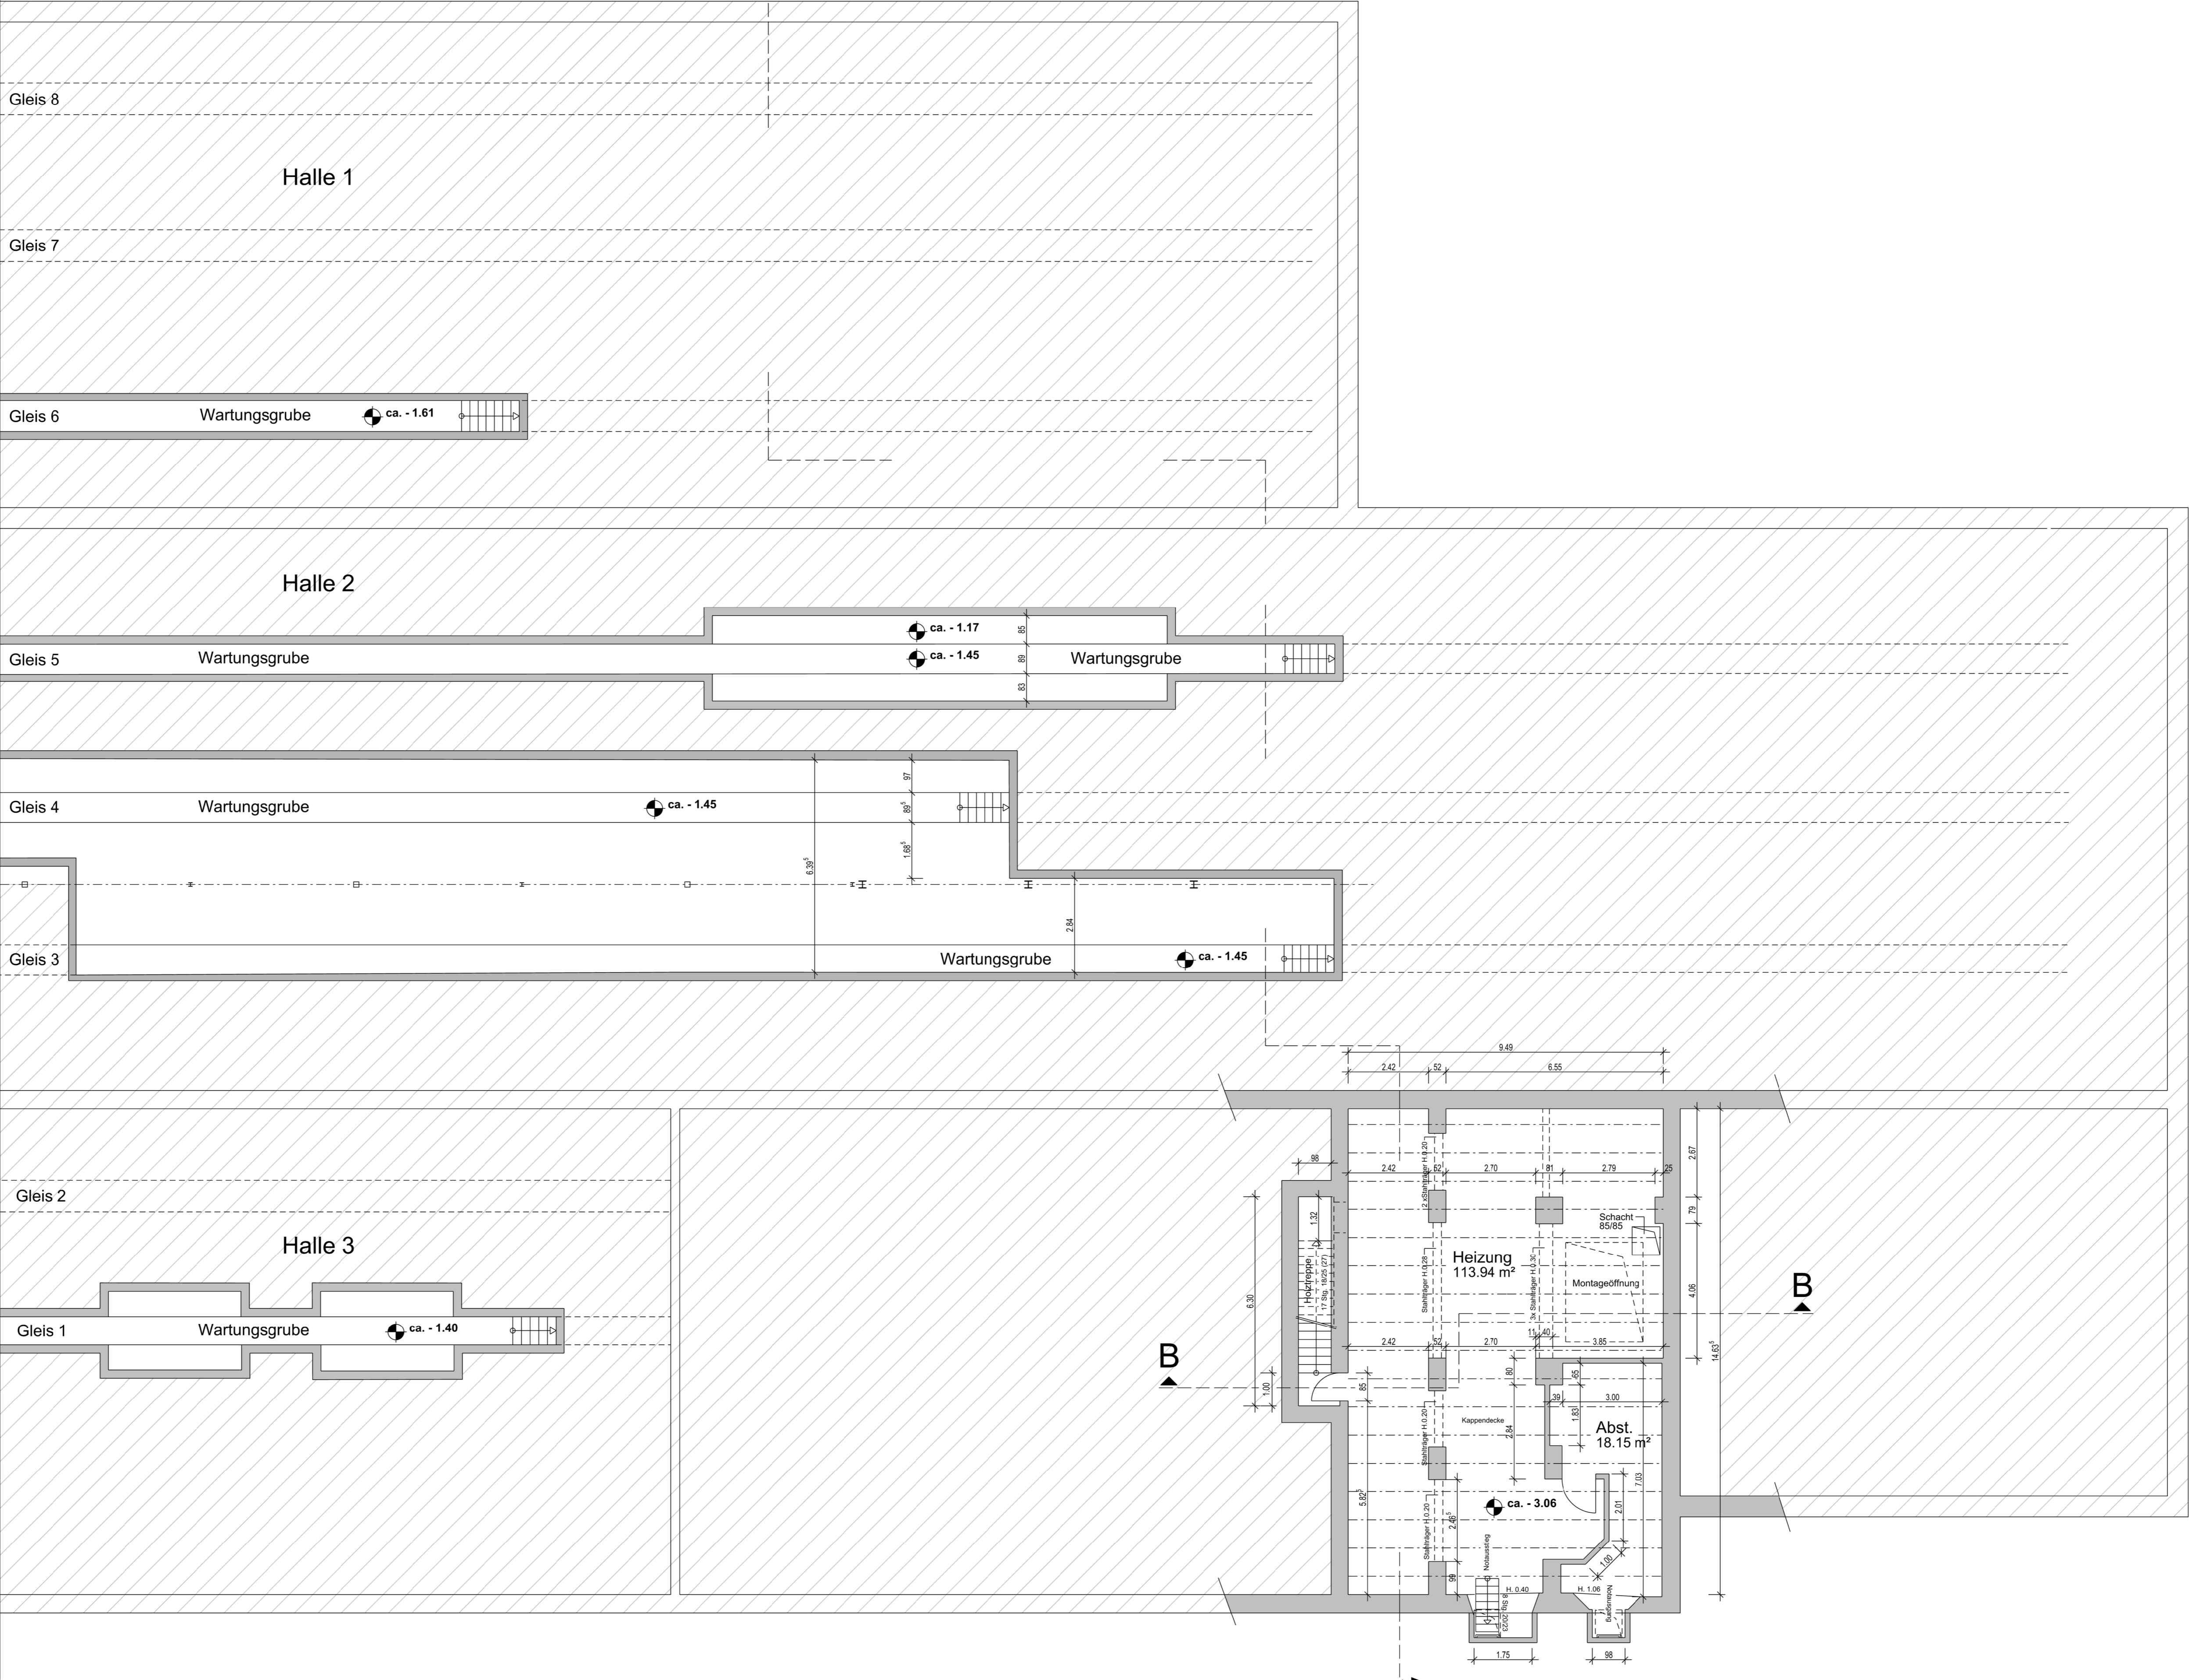

Lageplanübersicht

