




Grundriss Erdgeschoss

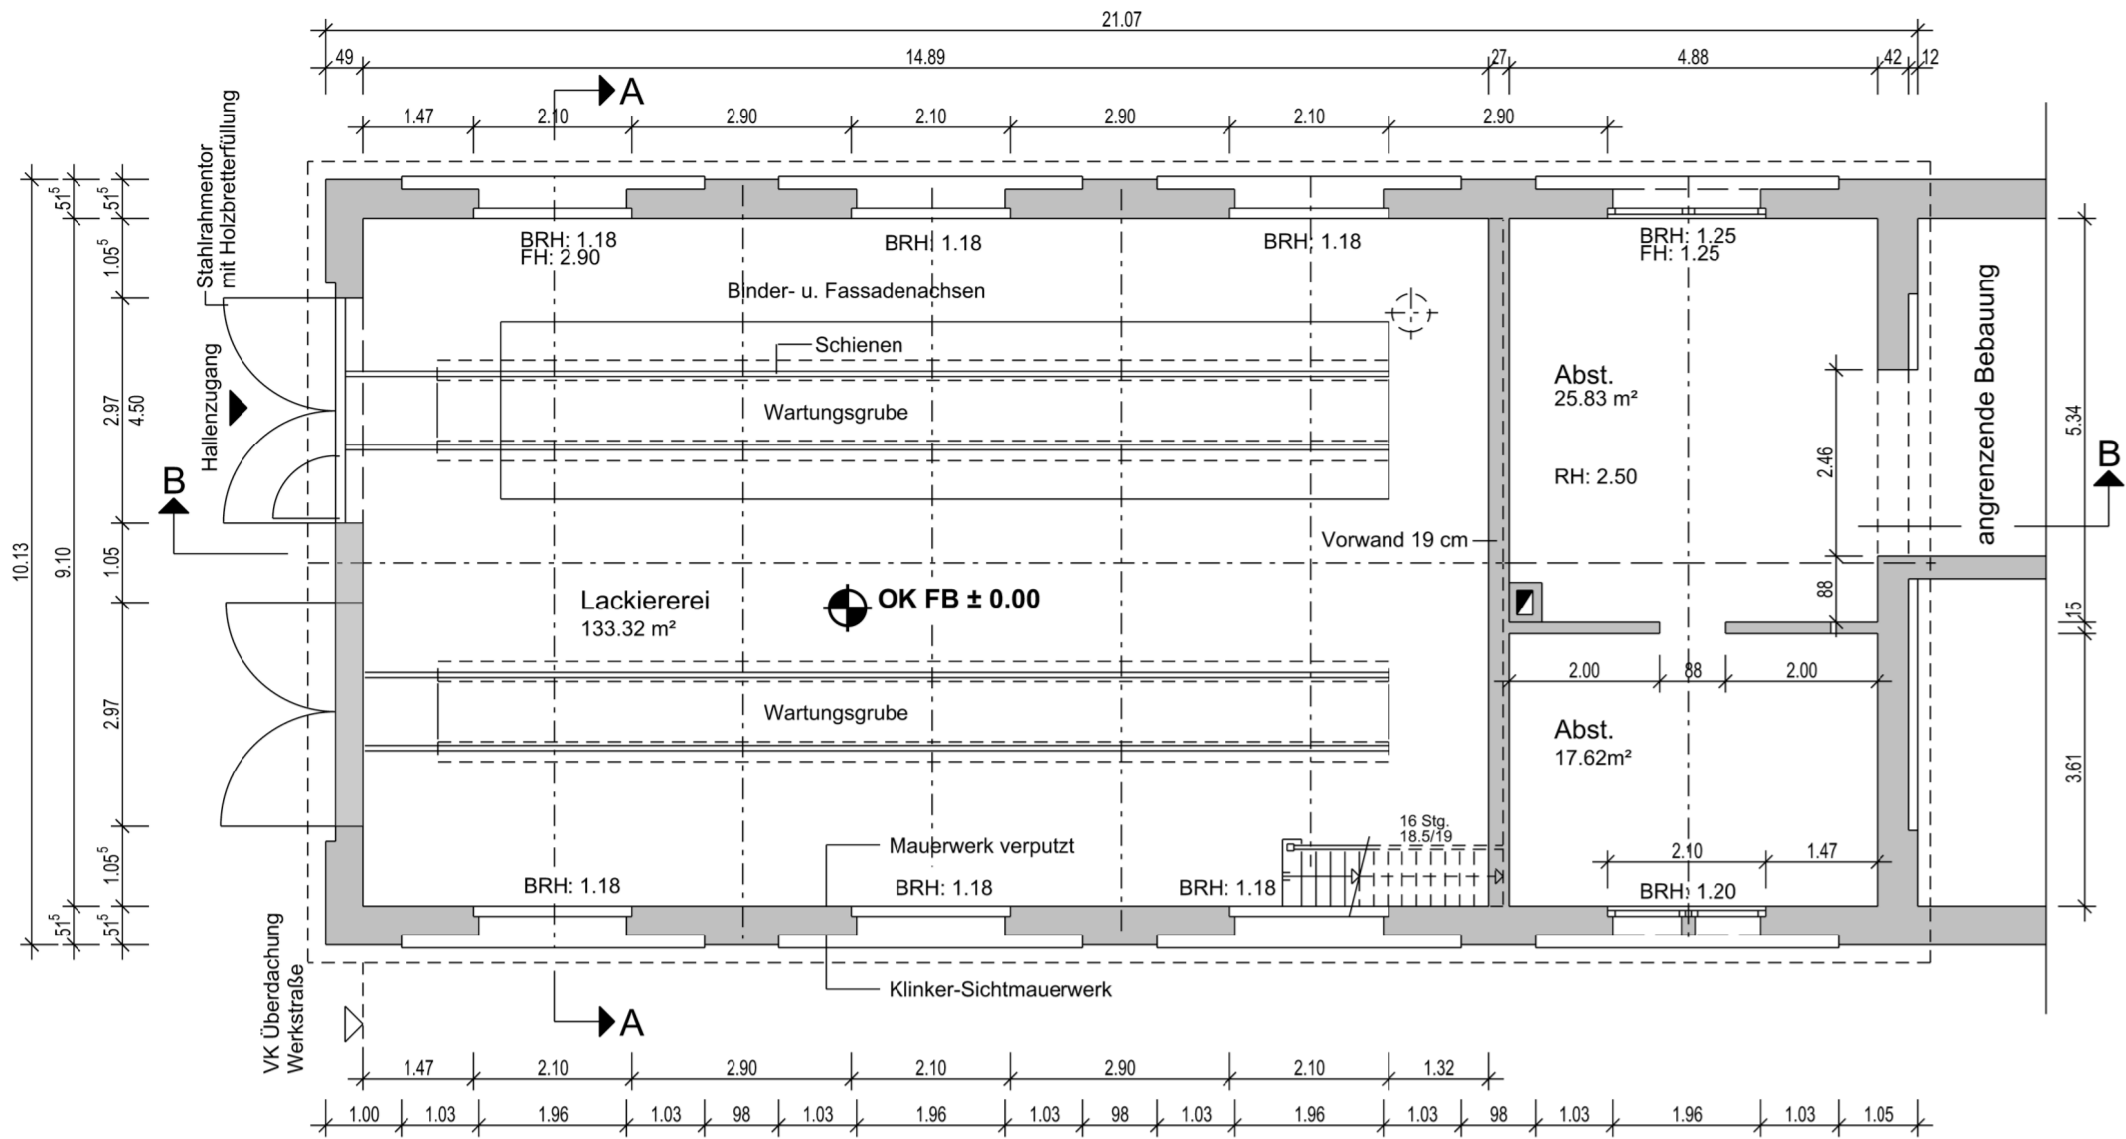


Schnitt A-A

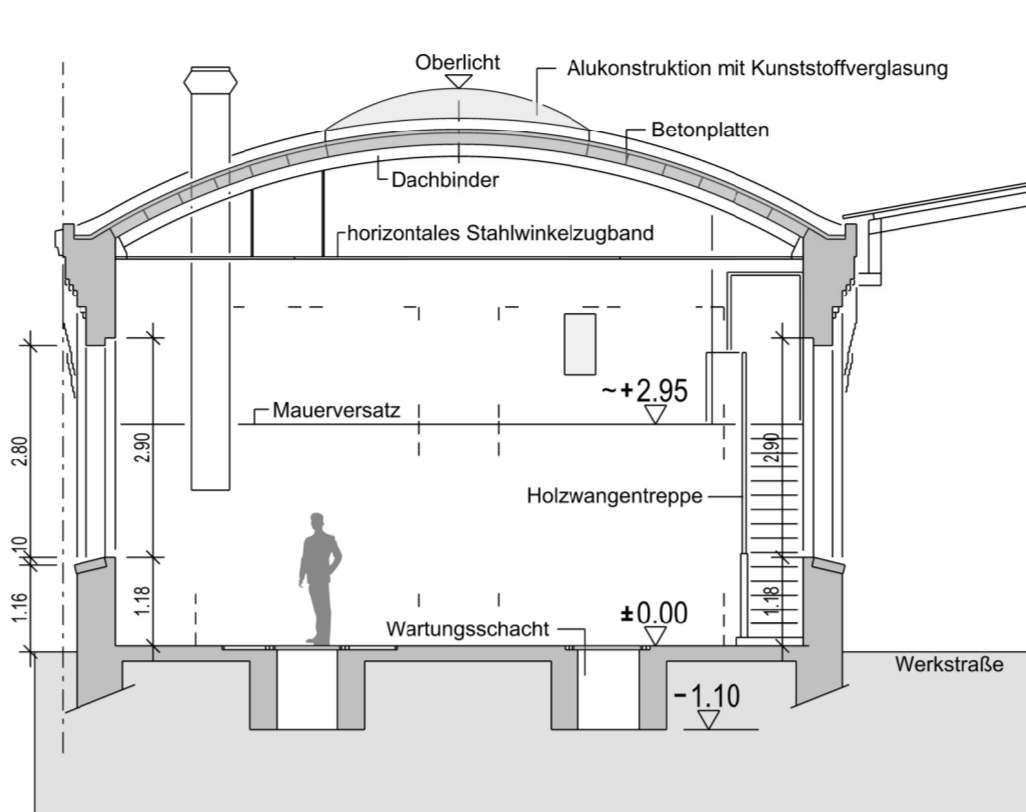


Nordansicht

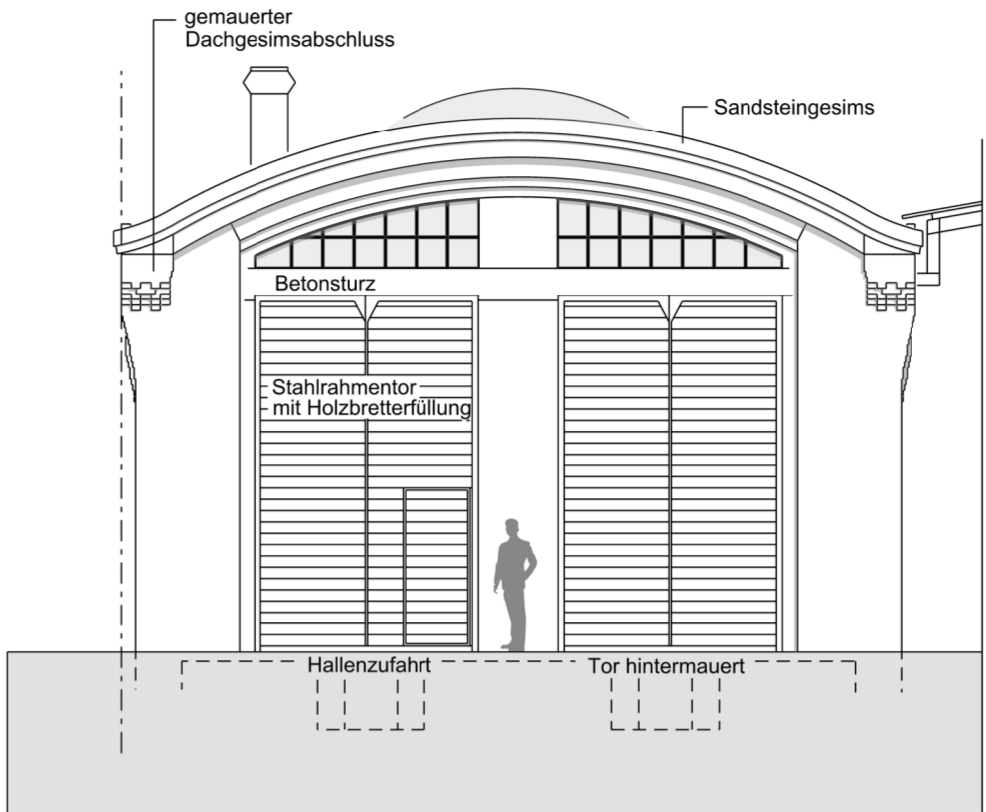


Südansicht

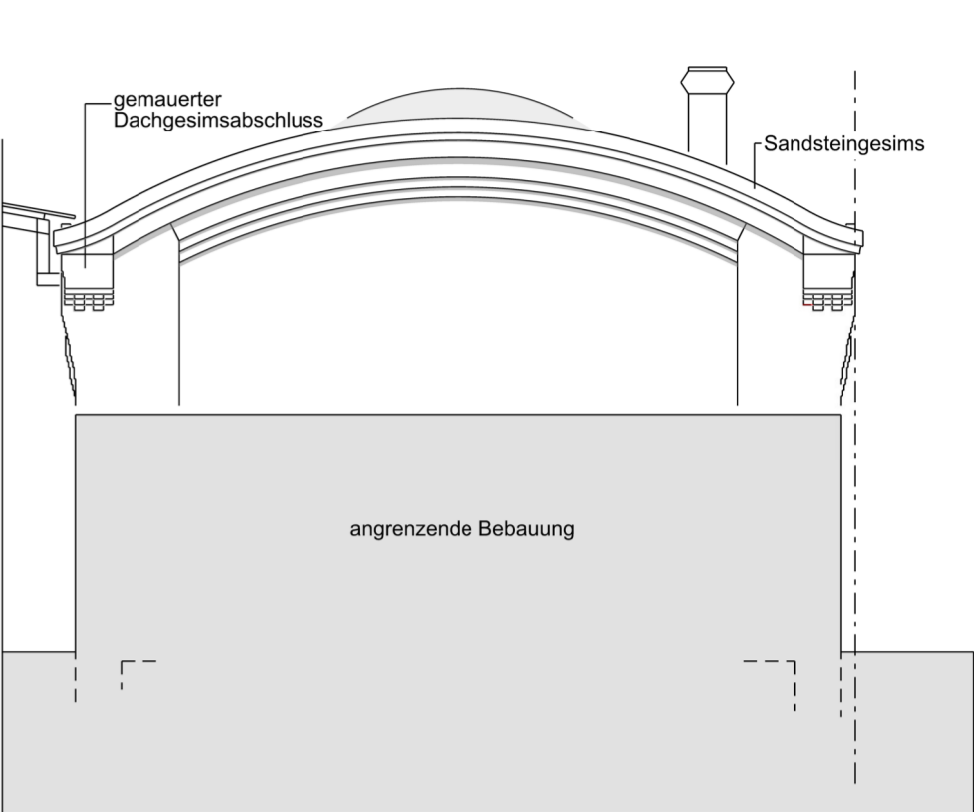


Grundriss Obergeschoss mit Deckenspiegel

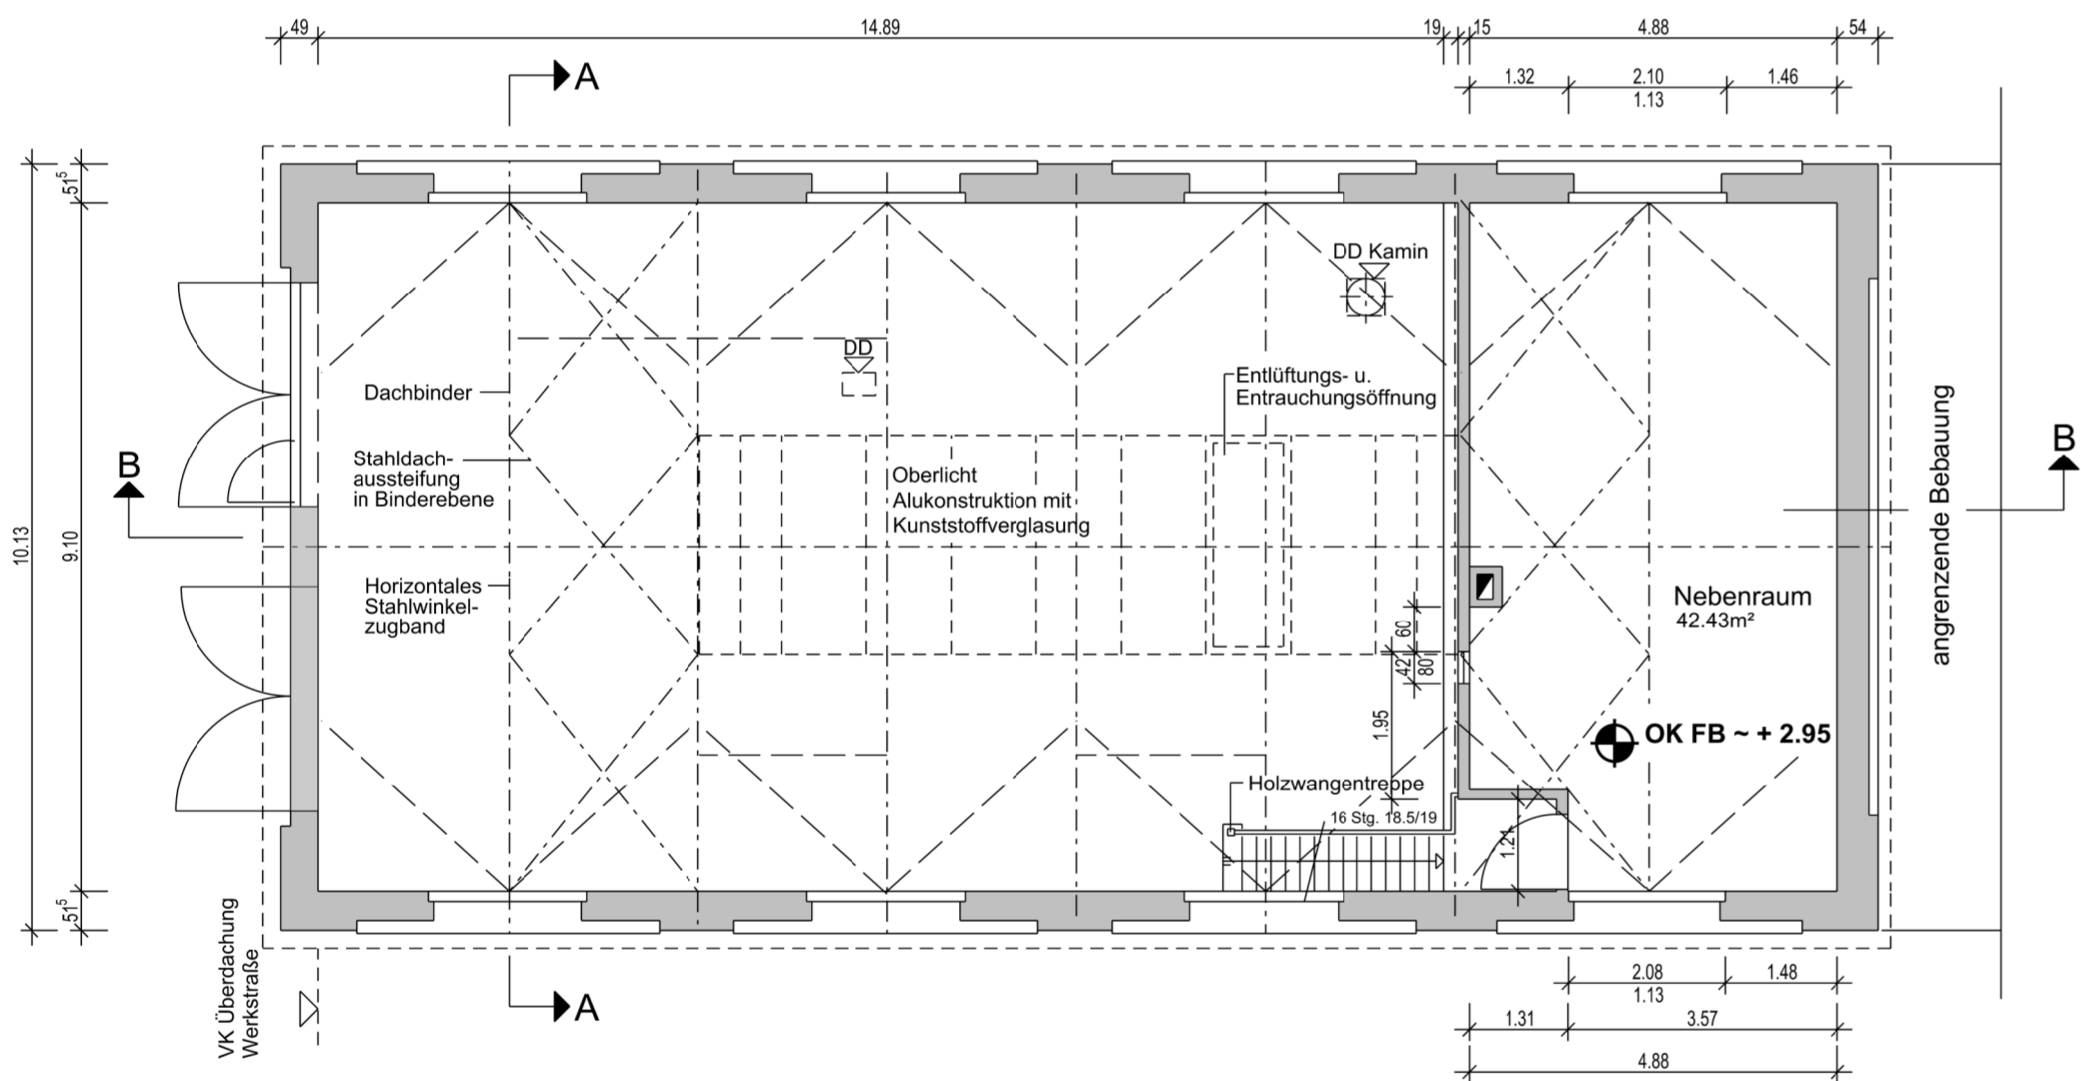

Ostansicht

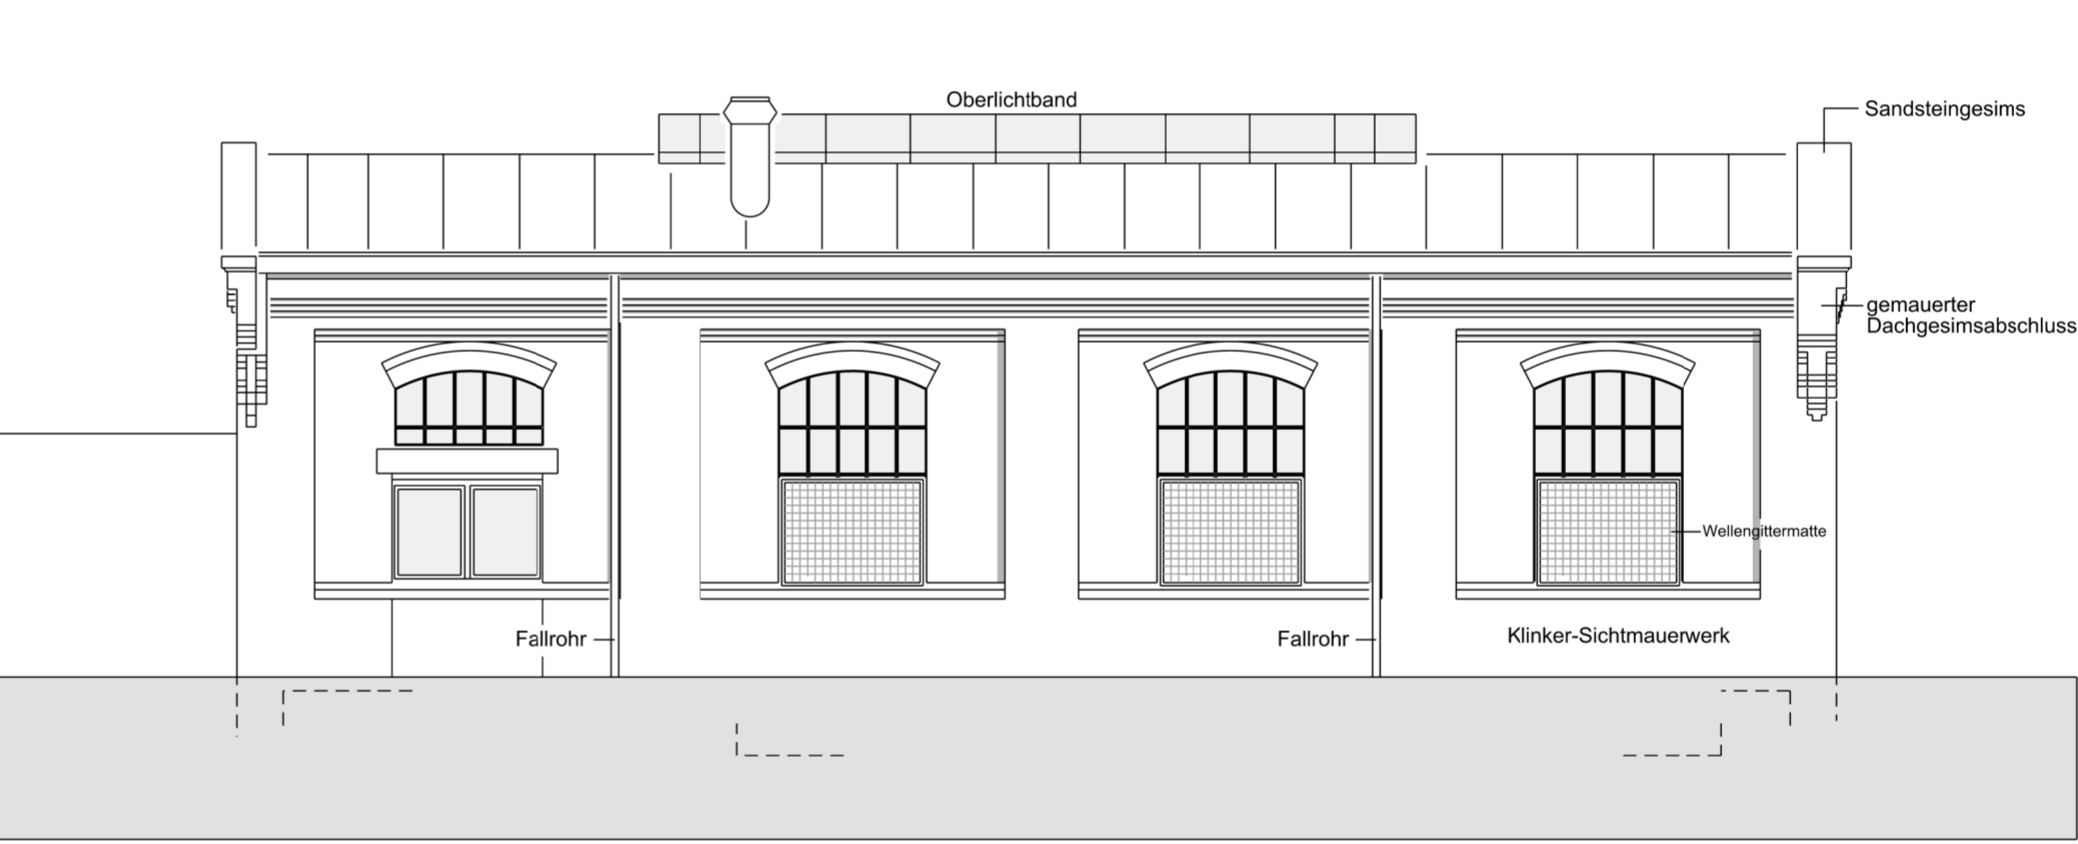


Westansicht

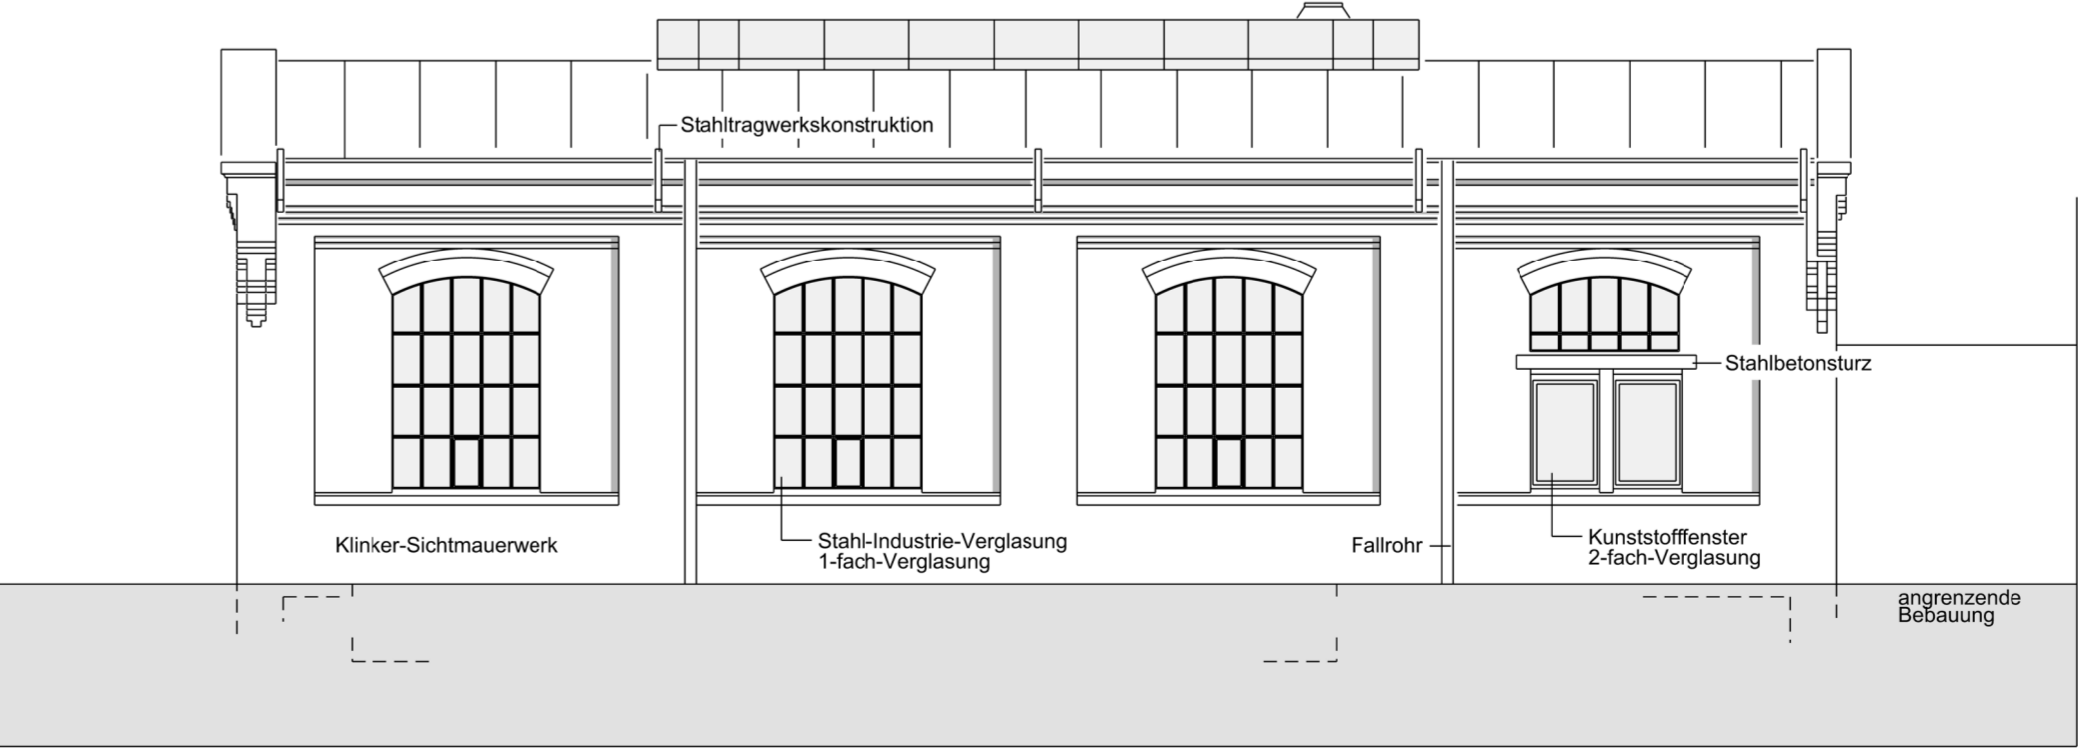

Anlage: 03.4.1

Lageplanübersicht

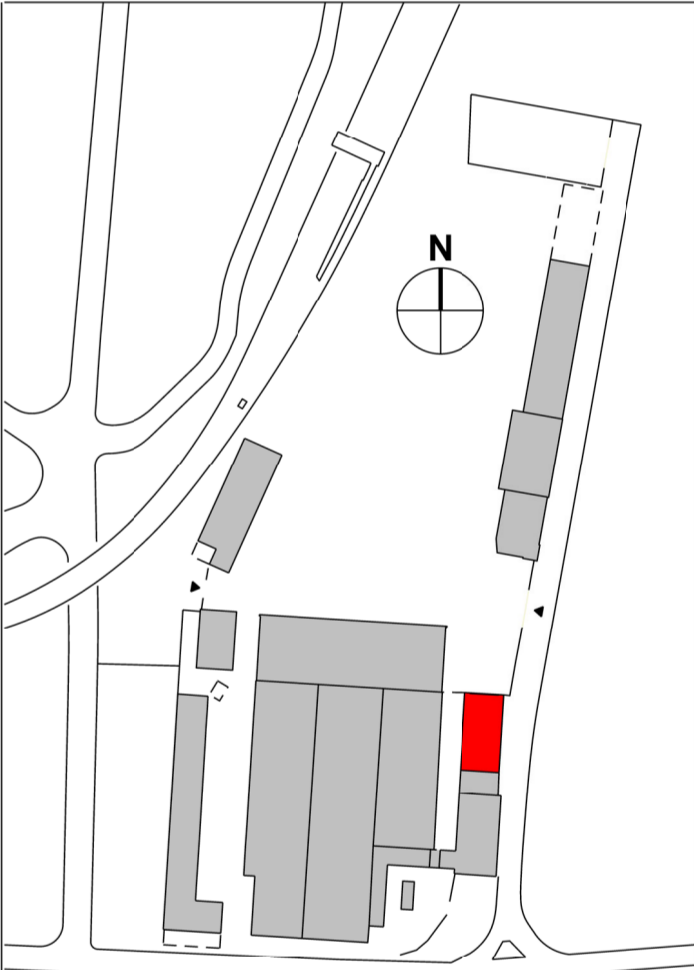

nmv GmbH
Rhein-Neckar-Verkehr GmbH
Betriebshof Käferthal
Rebenstraße 13b
68309 Mannheim

BAUVORHABEN:
Bestandsaufnahme des
denkmalgeschützten Gebäudes
K4 Lackiererei

K4

PLANBEZEICHNUNG:
Grundriss EG, Grundriss OG,
Schnitt A-A, Ansichten,
Schnitt B-B

N

BAUHERR:
MV Mannheimer Verkehr GmbH
Möhlstraße 27
68165 Mannheim

ARCHITEKT:
Hans-Peter Wolf
Freier Architekt 37738 AK BW
Nördliche Hauptstraße 70, 69469 Weinheim

MASSSTAB: 1:100 DATUM: 03.03.2022

Schnitt B-B

