


8.4 Sonstige Belange (Kap.6)

8.4.2 Bestandsplan Entwässerung Durmin

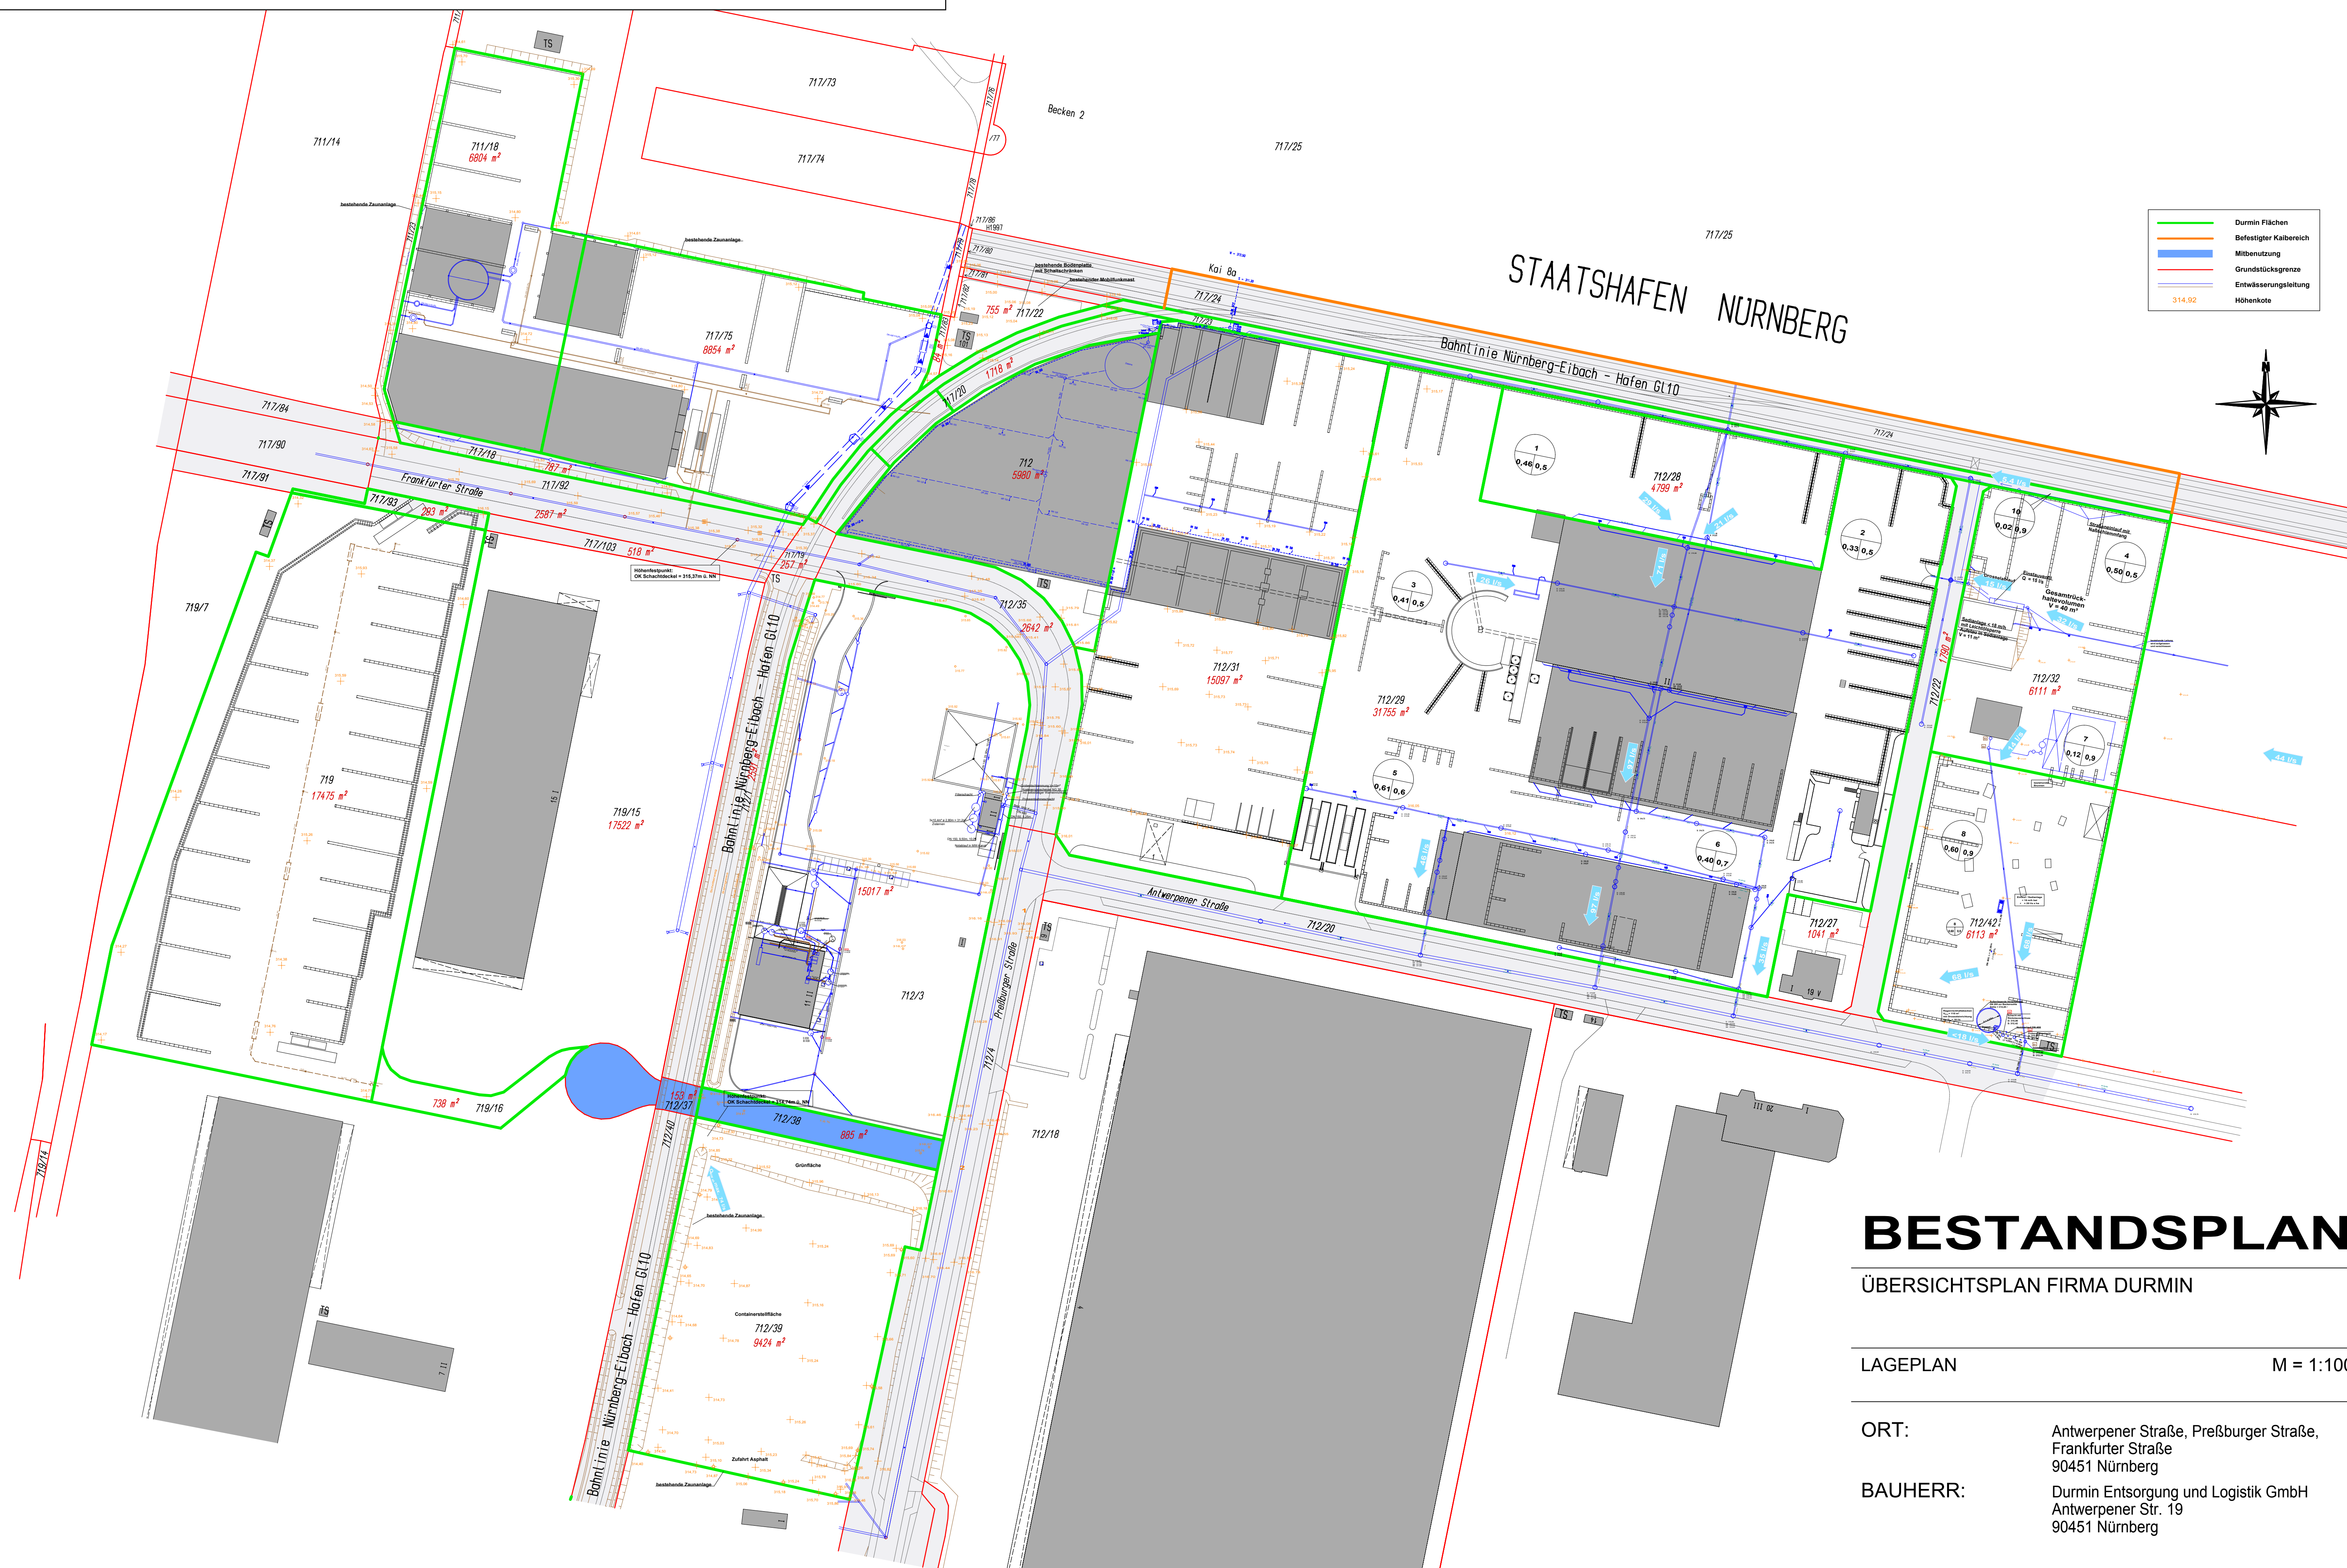

BESTANDSPLAN

ÜBERSICHTSPLAN FIRMA DURMIN

LAGEPLAN M = 1:1000

ORT: Antwerpener Straße, Preßburger Straße, Frankfurter Straße 90451 Nürnberg

BAUHERR: Durmin Entsorgung und Logistik GmbH Antwerpener Str. 19 90451 Nürnberg

Planungsbüro Albert Hochbau - Energieberatung - Visualisierung Marktplatz 2 - 91785 Pleinfeld T: 09144-200 F: 09144-305	PROJEKT NR. 2016-99
	PLAN NUMBER 001

H/B = 635 / 850 (0.54m²) PLEINFELD, 22.11.2015
Allplan 2013