

Legende

- | | | |
|--|--|---|
| | | Entwässerungskanal |
| | | Schmutz-, Regen-, Mischwasserkanal |
| | | Wasserversorgung |
| | | Gasversorgung |
| | | Fernmeldeleitung |
| | | LWL-Betreiber |
| | | Elektrizitätsversorgung |
| | | Elektrizitätsversorgung (nicht rückgebaut) |
| | | Straßenbeleuchtung |
| | | Amt f. Informations- (IKT) u. Kommunikationstechnik |
| | | Branddirektion (FT) |
| | | Ordnungsamt (VSA) |
| | | Fernwärme |
| | | Leitungen DB |
| | | Bordstein, Straßenablauf |
| | | Standort Straßenbeleuchtung |
| | | Standort Schaltschrank / Schacht |
| | | Rückbau / Stilllegung |
| | | Umplanung Kanal Bf Stadion 2. Ausbaustufe |

- | | |
|--|--|
| | Bestand |
| | Planung (zur Planfeststellung beantragt) |
| | Rückbau (zur Planfeststellung beantragt) |
| | Planung Dritter (nachrichtlich) |
| | 1. Änderung im Verfahren |
| | Gemarkungsgrenze |
| | Flurgrenze |
| | Flurstücksgrenze |
| | Flurstücksnummer |
| | Grenze Wasserschutzgebiete (nachrichtlich) |
| | laufende Nummer des Bauwerksverzeichnisses |

Hinweis:

- Das Trassenkonzept ersetzt nicht die Bestandspläne der Medienträger und ist zur Maßentnahme nur bedingt geeignet!
- Bestehende Kabelschächte sind teilweise nur mit lichten Maßen dargestellt!
- Grundlage dieses Planes sind die Stellungnahmen der Ver- und Entsorgungsunternehmen. Alle in diesem Plan dargestellten Leitungen wurden aus den übergebenen Plänen grafisch übertragen. Bereits die Grundlagen verweisen auf mögliche Ungenauigkeiten.
- Der eingetragene Leitungsbestand dient nur zur Übersichtszwecken.
- Eine Gewähr für Vollständigkeit ist nicht gegeben.
- Die Auftragsgenehmigung ist vor Beginn der Erdarbeiten beim Rechtsinhaber/Grundstückseigentümer einzuholen. Der exakte Verlauf aller Kabel und Leitungen ist örtlich einzumessen. Gegebenenfalls sind im Vorfeld bzw. für weitere planerische Überlegungen Suchschürfe zur genaueren Umgebungs- erkundung auszuführen.
- Bauwerke und Verbau sind nachrichtlich dargestellt.
- Dauerhaft nicht mehr benötigte Trassen sind nach Möglichkeit auszubauen.
- Bei Trassenminderdeckung unter 1,5 m ist ein Trassenschutz in Abstimmung mit dem jeweiligen Trassenbetreiber vorzusehen.
- Die Umlegungskonzepte berücksichtigen bestehende Trassen gemäß Planaukunft.
- Die gemäß Planaukunft geplanten Trassen finden in den Umlegungskonzepten keine Berücksichtigung. Die diesbezüglichen Planvorhaltungen der Trassenbetreiber sind durch die Trassenbetreiber unter Berücksichtigung der Regionaltangente West entsprechend anzupassen.
- Es sind die Endzustände der jeweiligen Leitungstrassenumlegung dargestellt.


Plangrundlagen:

- Amtliches Liegenschaftskatasterinformationssystem Stand 05/2016
- Topografie Stand 09/2013
- Leitungstrassenbestandsauskunft Stand 04/2013
- Weitere spezifische Plangrundlagen siehe Erläuterungsbericht

Regionaltangente West / PfA Süd 1

1. Änderung

Von der Europäischen Union kofinanziert
Transeuropäisches Verkehrsnetz (TEN-V)

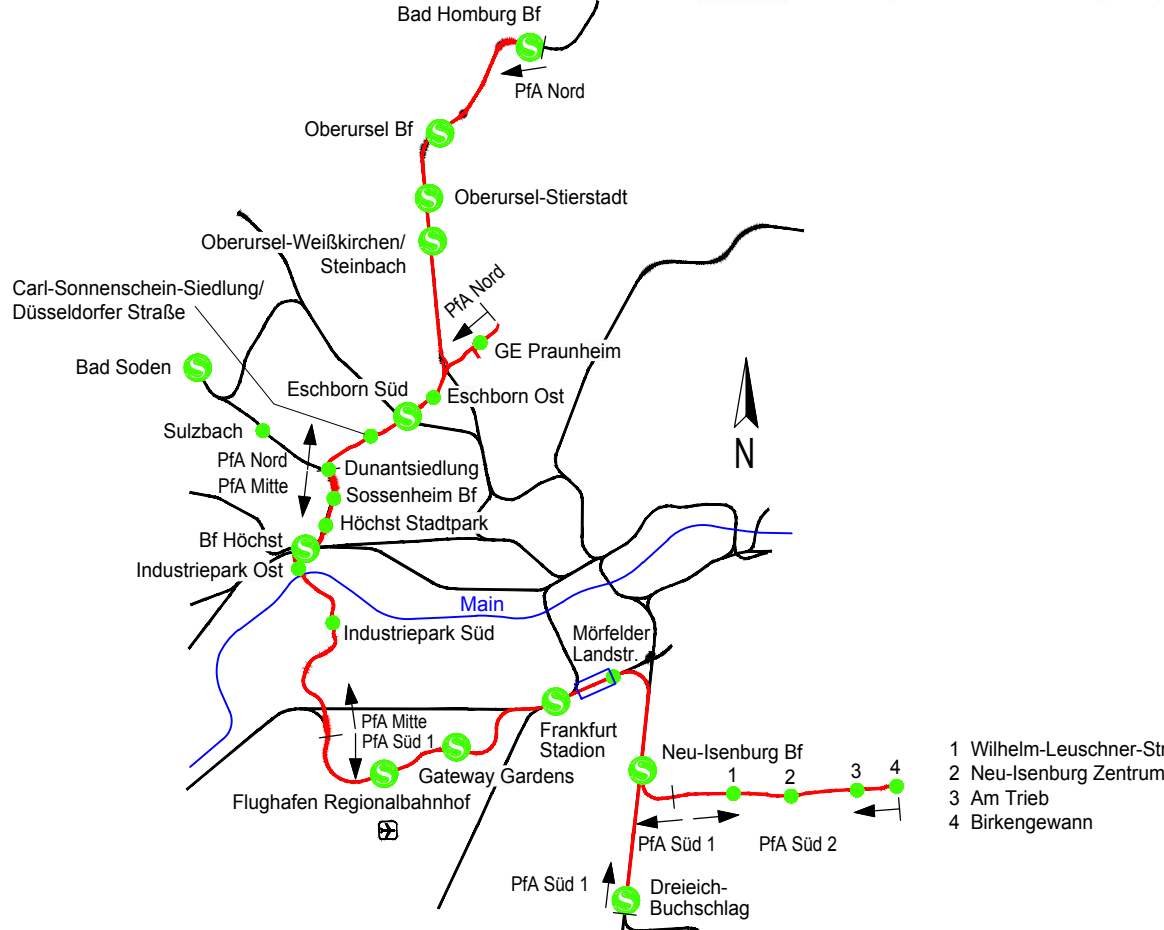

				Lagesystem:	DB_REF
				Höhenystem:	DB_REF (DIN+82)
				Datum	Name
a	1. Änderung im Verfahren	31.03.2021	Lzp	bearb.	31.03.2021
0	Antragsfassung	23.05.2019	Lzp	gez.	31.03.2021
Index	Änderungen bzw. Ergänzungen	Datum	Name	gepr.	31.03.2021

Genehmigungsplanung

Vorhabenträger	Planverfasser
 RTW Planungsgesellschaft mbH Sitzsalle 9-17 60313 Frankfurt	 Schüller-Plan SWECO DB EAC ordn. Planungsgesellschaft RTW Geschäftsführung c/o Schüller-Plan Ingenieurgesellschaft mbH Lindleystraße 11 60314 Frankfurt
Frankfurt/M., den 31.03.2021 gez. Horst Amann	Frankfurt/M., den 31.03.2021 gez. i.A. P. Lutz
Maßstab 1:1000	Anlage 17.16a
Format 429x1350 mm	Blatt 016
Planaukfuhr SWE	Ausgabe vom 31.03.2021
Phasa 4	PSP-Code 03_02_02_000
Gewerk TB	RL Nr. 016
Planart KA	Index a
Format SWE	Format pdf