


Querschnitt Q1-Q1 - km 0+257,000  
Golfstraße (östl. Umbaubereich)

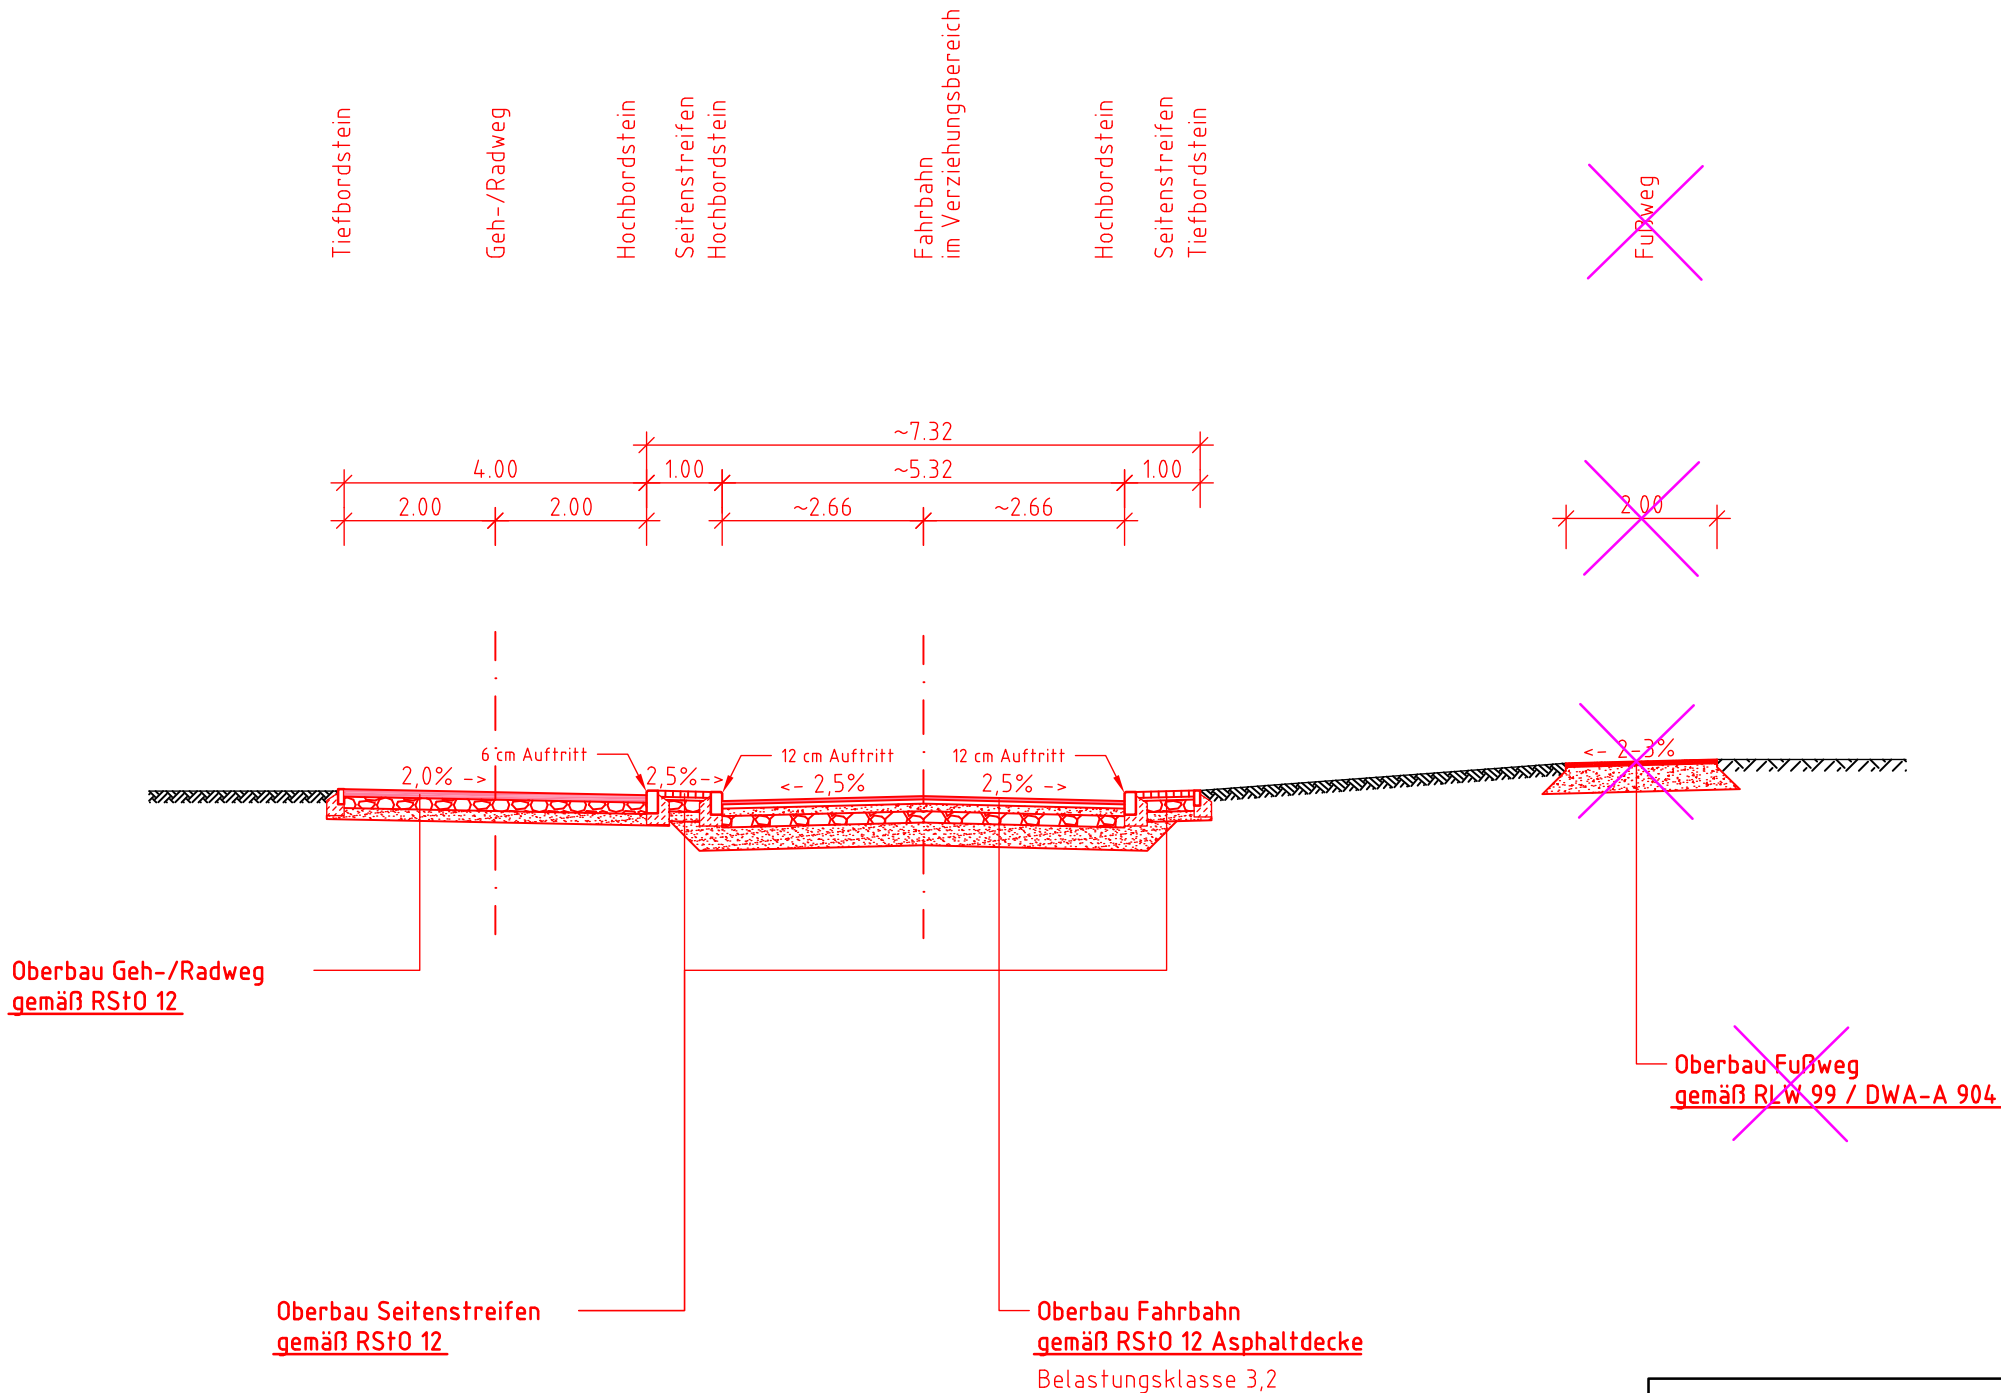

Allgemeine Zeichenerklärung

- vorhandene Anlagen
- neuaufzubauende Anlagen
- 2. Planänderung

b	Feuerwehruzufahrt	Klingenberg	30.11.2018
a	Plan neu zugelegt	Klingenberg	29.07.2016
Index:	Änderungen bzw. Ergänzungen	Name:	Datum:

(Genehmigungsvermerk des EBA)

Prüflaufdaten

Unterlage für eine Entscheidung nach § 18 AEG

Auftragnehmer:	Planverfasser:  DB Engineering & Consulting GmbH Region Ost Planung Caroline-Michaelis-Straße 5-11 10115 Berlin  Bln, <del>29.07.2016</del> 30.11.2018, gez. i.V.J. Fabi Ort, Datum, Unterschrift	laufende Nr.:	
		Auftrag-Nr.:	
		Datum	Name
		gez.	07/2016 Klingenberg
Bauherr:  DB NETZE  DB Netz AG Regionalbereich Mitte - PD Frankfurt INP-MI-D-FFM Pfarrer-Perabo-Platz 4 60326 Frankfurt/Main	Planung:  DB NETZE  DB Netz AG Regionalbereich Mitte ING-MI-F(1) Hahnstraße 49 60528 Frankfurt/Main  Ffm, <del>05.08.2016</del> 30.11.2018, gez. i.V. R. Ditzgen Ort, Datum, Unterschrift	bearb.	07/2016 Leichnitz
		gepr.	07/2016 Kleinfelder
		Plan-Nr.:	
		Planart: Genehmigungsplanung	
Maßstab:  1:100	EÜ Golfstraße  Straßenbau Querschnitt Q1 - Q1	Ursprung:	
		Blattgr.: 297x594	
		Einwirkungen (Lastmodelle):	
		Höhen- und Koordinatensystem DB Referenznetz	

Projekt: Umbau Knoten Ffm-Sportfeld, 2. Ausbaustufe

Strecke: Ffm Abzweig Gutleuthof - Mannheim - Pfingstberg (Str. 3657)

Bauwerksnummer			Brückennr.	Barcode
Strecke	Bestands-Kilometer	Kennzahl		
x	x			