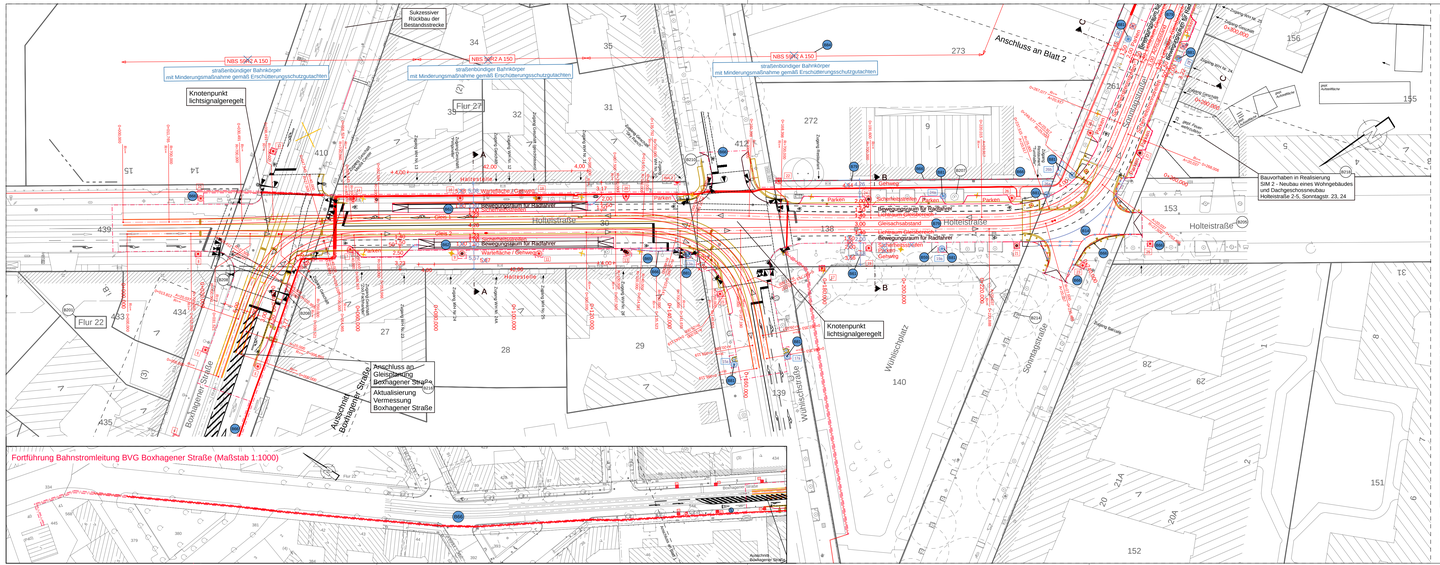

Legende:

- Planfeststellung
- sonstige Planungen
- Bestand
- Planfeststellungsgrenze
- Grundstücksgrenzen Bezirksgrenzen / Flurgrenzen
- Rückbau
- NBS 59R2 A 152 — Neues Berliner Straßenbahngleis: 59R2 auf Zweiblockschwellen verspannt im 150 cm Abstand, Asphalt - (B34)
- Bahnstromtrasse
- Deckblatt / Überarbeitung Planfeststellung
- (B14) Blaueintragung laut Änderungsliste
- (B201) Änderungen durch Dritte laut Änderungsliste

	Planfeststellung	sonst. Planung	Bestand
Oberleitungsmast/ Wandanker			
Nummerierung Oberleitungsmast	22	22	
LSA-Mast mit Signalgebern			
OB-Mast			

- gemäß Regelichtraum zwischen 2000 mm und 2500 mm über Schienenoberkante durch Spiegel um 150 mm erweitert (B79)

Legende Bestand

Fahrsperre (Signal, Sow Ortes)	Verkehrsschild	Schacht (rund)	Belleisgruppen Abkürzung
Fahrsperre (Pfl, Sow, Phoenix) Schienenkreuz	Weiterbetrieb ohne	Schacht (eckig)	Asphalt A
Schienenkreuz (Schienenspitzen)	Briefkasten	Abdeckung (Gully) Kabel (Gully)	Beton B
Schienenschleifmaschinenlage (SVA) Sensor (SVA)	Litfaßsäule	Kabel (Gully) Gleis (Gully)	Pflaster Pfl
Abdichtung (SVA) Abdichtung (Gleis)	Uhr	Oberflurhydrant	Platte Kunststoff PL
Weichenzungenmessung elektrische Weichenheizung	Straßenamen / Hinweisschild	Unterflurhydrant	Platte Gummi PGu
elektrische Weichenantrieb	Papierkorb	Wasserschieber	Platte Gußeisen PGg
Weichenbezeichnung	Sitzbank	Gasschieber	Gold Pflaster GP
Weichenverschlussmessung (Weichenzungenlagemessung) (WEA)	Fahrradständer	Leuchtturm (Ersatz maßstäblich)	Klein Pflaster KP
Drosselung (DR)	Zaun	Stahlbeton (Ersatz maßstäblich)	Beton-Gehwegpflaster BP
Schienen- und Gleisverbinder	Schlagbaum	Mast (keine Fahrleitung)	Beton-Gehwegpflaster HBP
Gleisanschlussweichen	Mast (keine Fahrleitung)	Überlauf Wasserhahn	Pflaster Klinker Pkl
Schienenkreuzung	Poller	Trogge	Platte Klinker Pkl
Zweigstellenlegal	Laterne		Sand S
Gleisbegrenzung	Telefonzelle		Kiesbeete Kies
Gleiskreuzung			Split Sp
Leuchtdiode Sow Ersatzmaßstäbe	Kfz-Signalgeber		Schotter Sc
	Straßenbahn-Signalgeber		Rasen Ras
Stahlbetonmast	Fußgänger-Signalgeber		Bordkanten Abkürzung
Stahlrohrmast	Radfahrer-Signalgeber		Betriebsbord Bb-Bord
Stahlgittermast	Wechsel-Signalgeber		Bäumen-Bord Bä-Bord
Stahlprofilmast	LSA-Steuerung		Grünstreifen-Bord G-Bord
Erdung	Schaltkasten (CVV)		Grünfläche-Bord G-Bord
Ausleitungsschacher an Fahrleitungen (Ersatzmaßstäbe)	Kabelschacht		Rasenkantenstein Ras-Bord
			Betriebsbord Gßrnt hoch GRL 550
			Gßrnt hoch GRL 350
			Gßrnt hoch gem. DIN 483 GRL 650/B

Hinweise zu den Lichtbereichen:
Geobasisdaten: Berliner Verkehrsbetriebe (BVG), Stand 01.09.2008, Ergänzungen Stand 01.09.2016
Ergänzung Stand 03.11.21 (Bauwerbstand)
Fachdaten: DB Projektbau GmbH, Stand 15.11.2016
Katster: ALK Berlin, Stand 31.03.2015
Höhenbezug: Deutsches Hauptdhöhennetz 1992 (DHHN92)

Nummer	Datum	Bearbeiter	Änderung	Geprüft	Datum
B218	30.04.24	Dw	Neubau Gebäude		
B218	30.04.24	Dw	Aktualisierung Vermessung Boxhagener Straße		
B214	22.12.21	Hi	Baum Nr. 26 wurde bereits unabhängig von Projekt im Vorfeld gefällt		
B210	22.12.21	Hi	Parkbucht Wühlischstraße		
B208	22.12.21	Hi	Optimierung Querungswerkel Radfahrer zu Gleisen => Verlegung Fußgängerfurt		
B207	22.12.21	Hi	Neupflanzung bereits erfolgt		
B205	22.12.21	Hi	Straßenname grau und vollständig ausschreiben		
B202	22.12.21	Hi	Aktualisierung Vermessung (Stand 02/2019)/Stadtkarte (Baumkronen)		
B201	22.12.21	Hi	Aktualisierung Katster		
Änderungen durch Dritte					
B84	30.04.24	Dw	Änderung Beleuchtung Glas		
B81	30.04.24	Dw	Anpassungen Fahrleitungsanlage		
B79	30.04.24	Dw	Anpassung Maßketten		
B66	30.04.24	Dw	Planfeststellungsgrenze aktualisieren		
B65	22.12.21	Hi	Bordsteinlegung für Verbesserung Querungswerkel Rad-Schiene		
B62	22.12.21	Hi	Verbreiterung Bewegungsraum Radfahrer von 1,0 m auf 1,3 m		
B61	22.12.21	Hi	Bemaßung Holteistraße aktualisiert (ohne Parken auf Gehweg)		
Änderungen durch 2. Auslegung					
B59	03.08.22	Hi	Baum Nr. 16 wurde gefällt		
~~B43~~	~~28.02.15~~	Hi	~~Umpflanzung Baum aus Grünstreifen~~ (B41)		
B14	16.02.12	Hi	Einrichtung Gehwegüberfahrten		
Änderungen durch 1. Auslegung					
Nummer	Datum	Bearbeiter	Änderung	Geprüft	Datum

Ortsbezeichnung: Berlin Friedrichshain-Kreuzberg/Lichtenberg

Bauteil: Straßenbahn - Neubaustrecke Ostkreuz

von der Boxhagener Straße bis zur Karlshorster Straße

Lageplan 1 - Holteistraße

Gepruft:	gez.-Meisner- Meisner VBr/Bst-22	gez. K. Voigt K. Voigt, BI-ORSE	Datum: 03.10.2017	Bearbeitet: 10.11.2017 HaEn	Gezeichnet: 10.11.2017 Ko
Freigegeben:	gez.-Honicking Honicking VBr/Vk-2	gez. L. Kerstenbach L. Kerstenbach, BI-OKS	Datum: 03.10.2017		

Betriebsleiter Straßenbahn
- beteiligt -
gez.-Klinder- gez. D. Heiner
Klinder- D. Heiner, BS-SNB
Datum: 03.11.2017

Bauherr Infrastruktur
gez.-Ruetscher- gez. H. Pöhland
Ruetscher H. Pöhland, BI-KOS
Datum: 03.11.2017

VCDB VerkehrsConsult Dresden-Berlin GmbH
Königsbrücker 31
01067 Dresden
Tel. (0351) 48 2 31 00
Fax (0351) 48 2 31 09

Leistungsphase HOAI | 1 | 2 | 3 | 4 | 5

Planfeststellung

BVG BERLINER VERKEHRSBETRIEBE (BVG)
Bereich Infrastruktur
Bautechnische Anlagen Straßenbahn

Maßstab: 1:500

Verfügbar Zeichnungsnummer: 1 / 5 - 1

Nummer	Datum	Name	Abt.-Zeichen
5607073010000			

Meßstrecke 100mm