


Hinweis:
Der Leitungsbestand ist nur nachrichtlich dargestellt. Die Genauigkeit basiert auf den Angaben aus den Leitungsbeständen der Ver- und Entsorger. Somit kann die Darstellung nicht als verbindlich angesehen werden. Die Bestandspläne der jeweiligen Leitungsverwaltung mit den zugehörigen Anweisungen sind maßgebend!

Legende RAUMVERTEILUNGSPLAN

| Bestand | außer Betrieb / Rückbau | Neu- / Umverlegung |
|---------|-------------------------|--------------------|
| | | |
| | | |
| | | |
| | | |
| | | |
| | | |
| | | |
| | | |
| | | |

B...
Blau eintrag
laut
Änderungsliste

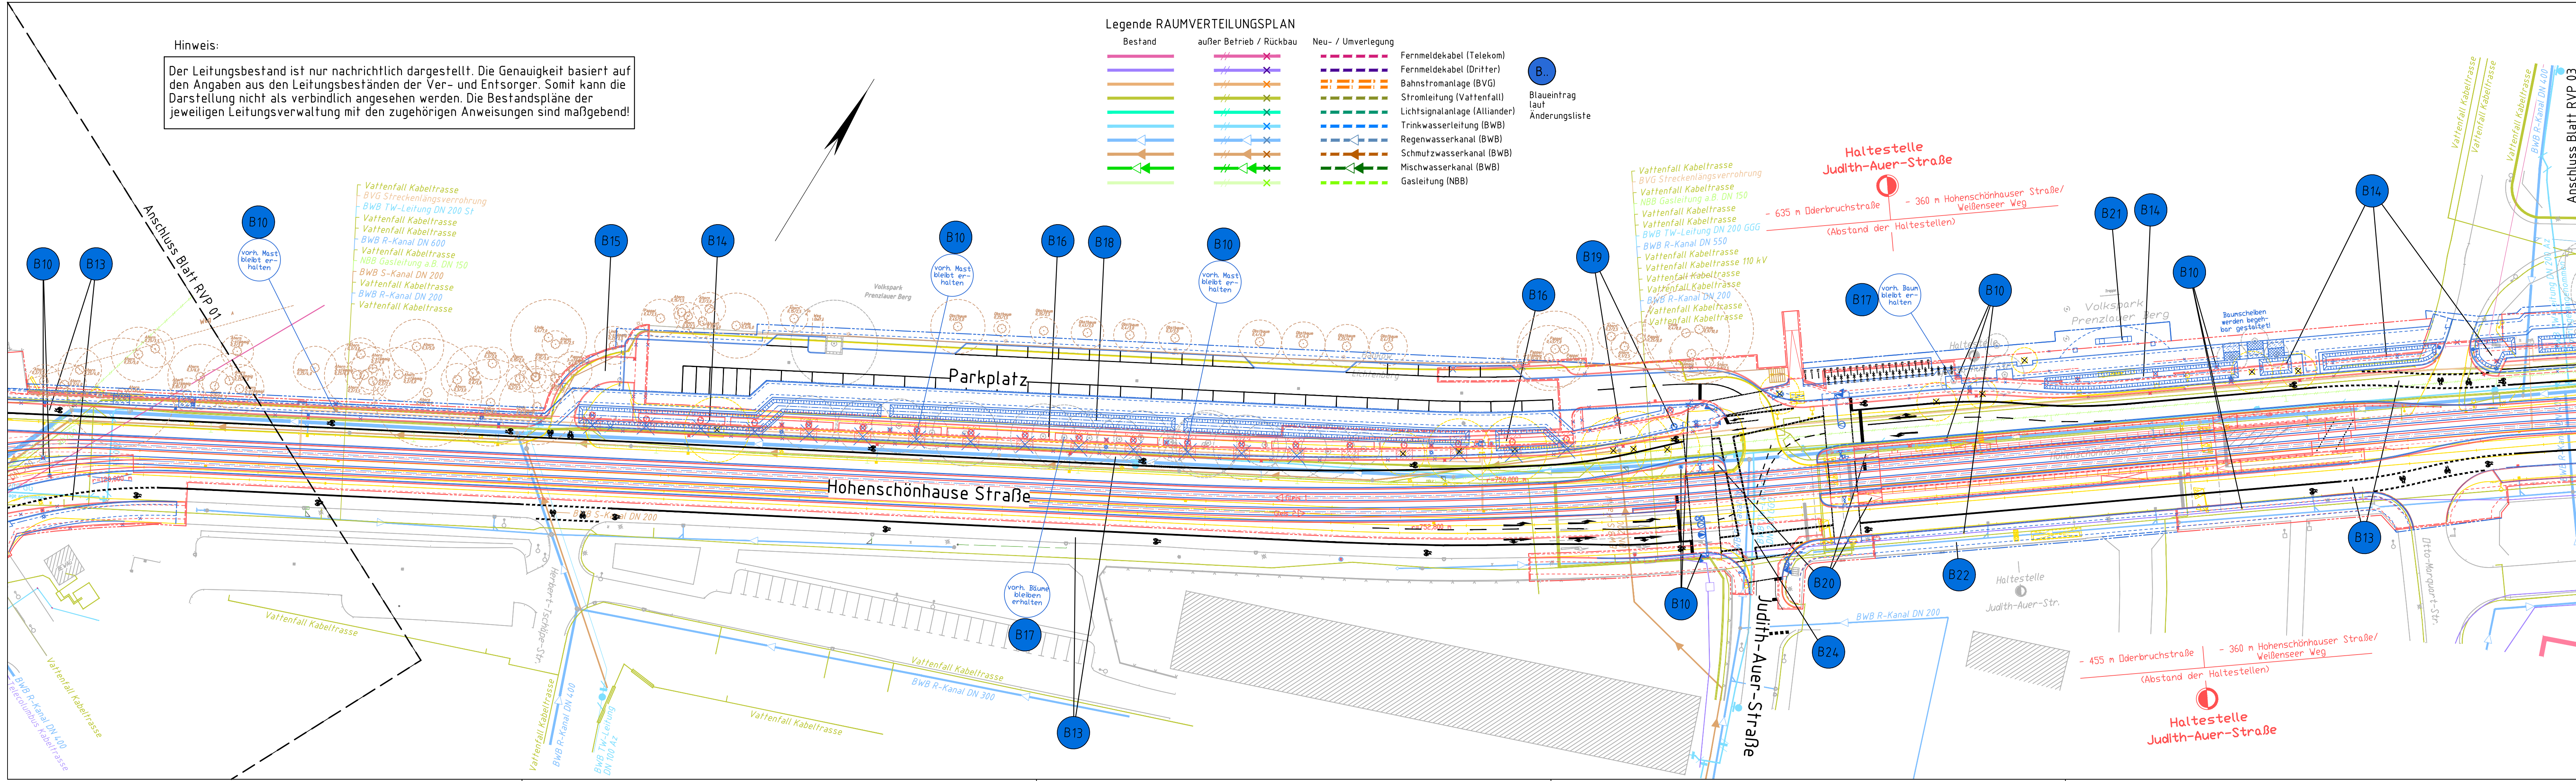

| Zustand | Datum | Bearbeiter | Änderungen | Geprüft | Datum |
|---------|------------|------------|---|---------|-------|
| | 22.04.2024 | Bengs | LSA jetzt Bestandteil der PFU, daher Farbänderung | | |
| | 03.03.2023 | Bengs | Abbruch / Neubau Gehweg | | |
| | 28.02.2023 | Bengs | Steinfur (Eingang Volkspark) versetzen | | |
| | 28.02.2023 | Bengs | Verbreiterung Inselköpfe bzw. Haltestellen | | |
| | 28.02.2023 | Bengs | Korrektur Baumstandort | | |
| | 14.02.2022 | Bengs | Verlegung Gehweg hinter vorhandene Bäume (Erhalt Baumbestand) | | |
| | 14.02.2022 | Bengs | Erhalt Baumbestand Hohenschönhauser Straße | | |
| | 28.02.2023 | Bengs | Mulde (10 cm tief) statt Straßenabläufe (Unterhalt SGA) | | |
| | 14.02.2022 | Bengs | Schließung Parkplatzausfahrt, dafür Neubau Wendehammer | | |
| | 31.08.2022 | Bengs | Mulden-Rigolen-System statt Straßenabläufe (Unterhalt BWB) | | |
| | 19.01.2022 | Bengs | Verbreiterung Radfahrstreifen von 2,00m auf 2,30m | | |
| | 11.03.2024 | Bengs | Korrektur Fahrleitungsmaße (FL) | | |

| | | | |
|---|------------------------------|---------------------------|----------------------|
| Ort: Berlin Pankow - Lichtenberg | | | |
| Bauteil: Oderbruchstraße / Hohenschönhauser Straße von Landsberger Allee bis Weißenseer Weg | | | |
| SGT-Plan Starkower Straße 207b 10369 Berlin Tel. 030 - 251 7706-6 Fax 030 - 251 7706-8 | SGT Name: Fuhrwerk | Bearbeitet: Feb 2021 | Gezeichnet: Feb 2021 |
| | | Name: Bengs / Ros. | |

| Planfeststellung | Raumverteilung |
|--|------------------|
| BVG BERLINER VERKEHRSBETRIEBE (BVG) Bereich Infrastruktur Infrastrukturmanagement Omnibus & Straßenbahn | Unterlage: 13.2 |
| | Plan-Nr.: 2A |
| | Maßstab: 1 : 500 |

| | |
|---|--|
| Bauherr/Antragsteller: Berlin, Betriebsleiter: | Planfeststellungsbehörde: Berlin, 2 |
| Anhörungsbehörde: Die Unterlage hat vom 2 bis zum 2 öffentlich ausgelegen. | |
| Berlin, 2 | |