

A1
Baumpflanzungen

A2
Entsiegelung

A5
Rasengleis

S1
Schutzzaun

V1 - gesamter Untersuchungsraum -
Bauzeitlicher Bodenschutz /
Schutz des Grundwassers /
Rekultivierung beanspruchter
Flächen

V2 - gesamter Untersuchungsraum -
Bauzeitenregelung

V3 - gesamter Untersuchungsraum -
Emissionsmindernde
Maßnahmen

V4 - gesamter Untersuchungsraum -
Vermeidungsmaßnahme
Wasserschutzgebiet

G1
Ansaat neu ausgeformter
Grünstreifen und Nebenflächen

Adlershof II Straßenbahnneubau

Maßnahmenplan

Maßnahmen

Ausgleichsmaßnahmen

- Baumpflanzungen
- Entsiegelung / Teilentsiegelung
- Rückbau Gleisschleife
- Ansaat / Begrünung
- Schutzzaun / Einzelbaumschutz
- Gabionen

Planung

- Planung 2018
- Gleis mit Asphaltdeckung
- Gleis mit Schotterdeckung
- Gleis mit Rasendeckung
- Gleistragplatten (Beton)
- Dienstweg (Pflaster)
- Haltestellen mit Rampen
- Überwege / Gewegflächen
- Grünfläche / Baumscheibe
- Rasen
- Fahrbahn
- Inselköpfe
- Parkplätze
- Zufahrt

Bestand

- Untersuchungsraum / Planfeststellungsgrenze
- Bestand
- Baumfällungen
- Bestandsbäume/
Baumnummern
- Fahrleitungsmaste
- geplante Baumpflanzungen gemäß Planfeststellungsbeschluss
"Ausbau Groß- Berlin Damm" vom 28.09.2007, Roteintrag R 17

Bestand

Biotopcode	Beschreibung
0714152	Allee, jüngere Bestände und Neupflanzungen
03249	sonstige ruderaler Sonderflächen
05161	Zierrasen / Scherrasen, artenreich
05162	Zierrasen / Scherrasen, artenarm
07153	einschichtige oder kleine Baumgruppen
12500	Ver- und Entsorgungsanlagen
12612	Straßen mit Asphalt oder Betondecke
12643	Parkplätze, versiegelt
12651	unbefestigter Weg
12654	versiegelter Weg
1266112	Gleisanlagen außerhalb des Bhf., überwiegend mit Schotterunterbau ohne Begleitgrün
12730	Bauflächen - stellen

Erläuterung der Maßnahmen

Art der Maßnahme
Nummer der Einzelmaßnahme

A1	Baumpflanzung
-----------	---------------

Erläuterung der Maßnahme

1 Maßnahmenummerierung


V2 Violetteintrag laut Änderungsliste

V2 Deckblatt / Überarbeitung
Planfeststellung



Nr.	Datum	Bearbeiter	Änderung	Geprüft	Datum
V24	05.11.2018	Wittmann	Verschiebung Fahrleitungsmast FL 15 (Sichtzweck)		
V23	05.11.2018	Wittmann	Verschiebung Standort Baumpflanzung (Sichtzweck)		
V22	05.11.2018	Wittmann	Verschiebung Standort Baumpflanzung aus PFL "GSD" (Sichtzweck)		
V21	05.11.2018	Wittmann	zusätzliche Baumfällung wegen Sichtbehinderung (Sichtzweck)		

Ort: **Berlin Treptow-Köpenick**
 Bauteil: **Straßenbahnneubau**
 Wissenschaftsstadt - Schöneeweide, Sterndamm (Adlershof II)

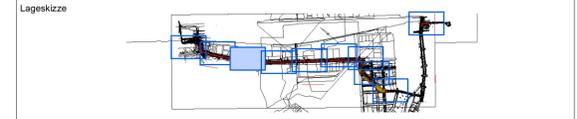

Geprüft: VBF-BS 3	Bearbeitet: Mai 2018	Gezeichnet: Mai 2018
Datum: 23.05.2018	Name: Heikning	Name: Sidićke
Datum: 23.05.2018	in Original gezeichnet: VBF-BS 3	Freigegeben: Daber & Krüge GmbH Freiraum + Landschaft Am Bahnhf 2 / 15331 Blankenfelde - Mahlow Fon (03379) 37 19 27
BVG	BERLINER VERKEHRSBETRIEBE ANSTALT DES ÖFFENTLICHEN RECHTS	HOAI 1 2 3 4 5 Zeichnungs-Nr. 3
Der Betriebsleiter Straßenbahn in Original gezeichnet: 23.05.2018 Heikning Der Bereichsleiter Infrastruktur in Original gezeichnet: 23.05.2018 Heikning		
Planfeststellung UVS mit integriertem LBP Maßstab: 1:500 Maßnahmenplan		