

**A1**  
Baumpflanzungen

**A2**  
Entsiegelung

**A5**  
Rasengleis

**S1**  
Schutzzaun

**V3** - gesamter Untersuchungsraum -  
Emissionsmindernde Maßnahmen

**V1** - gesamter Untersuchungsraum -  
Bauzeitlicher Bodenschutz / Schutz des Grundwassers / Rekultivierung beanspruchter Flächen

**V4** - gesamter Untersuchungsraum -  
Vermeidungsmaßnahme Wasserschutzgebiet

**V2** - gesamter Untersuchungsraum -  
Bauzeitenregelung

**G1**  
Ansaat neu ausgeformter Grünstreifen und Nebenflächen

### Adlershof II Straßenbahnneubau Maßnahmenplan

#### Maßnahmen

##### Ausgleichsmaßnahmen

- Baumpflanzungen
- Entsiegelung / Teilentsiegelung
- Rückbau Gleisschleife
- Ansaat / Begrünung
- Schutzzaun / Einzelbaumschutz
- Gabionen

##### Erläuterung der Maßnahmen

Art der Maßnahme  
Nummer der Einzelmaßnahme

**A1**  
Baumpflanzung

Erläuterung der Maßnahme

**1** Maßnahmenummerierung

Violetteintrag laut Änderungsliste

Deckblatt / Überarbeitung Planfeststellung

##### Planung


- Planung 2018
- Gleis mit Asphaltdeckung
- Gleis mit Schotterdeckung
- Gleis mit Rasendeckung
- Gleistragplatten (Beton)
- Dienstweg (Pflaster)
- Haltestellen mit Rampen
- Überwege / Gewegflächen
- Grünfläche / Baumscheibe
- Rasen
- Fahrbahn
- Inselköpfe
- Parkplätze
- Zufahrt

##### Bestand

- Untersuchungsraum / Planfeststellungsgrenze
- Bestand
- Baumfällungen
- Bestandsbäume/ Baumnummern
- Fahrleitungsmaste
- geplante Baumpflanzungen gemäß Planfeststellungsbeschluss "Ausbau Groß-Berlin Damm" vom 28.09.2007, Roteintrag R17


##### Bestand

Biotopcode	Beschreibung
0714152	Allee, jüngere Bestände und Neupflanzungen
03249	sonstige ruderaler Sonderflächen
05161	Zierrasen / Scherrasen, artenreich
05162	Zierrasen / Scherrasen, artenarm
07153	einsichtige oder kleine Baumgruppen
12500	Ver- und Entsorgungsanlagen
12612	Straßen mit Asphalt oder Betondecke
12643	Parkplätze, versiegelt
12651	unbefestigter Weg
12654	versiegelter Weg
1266112	Gleisanlagen außerhalb des Bhf., überwiegend mit Schotterunterbau ohne Begleitgrün
12730	Bauflächen - stellen

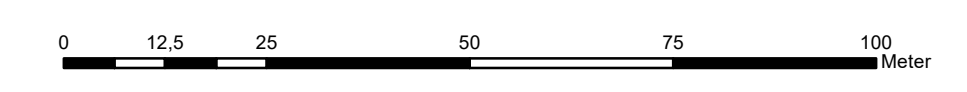

Nr.	Datum	Bearbeiter	Änderung	Geprüft	Datum
V27	05.11.2018	Wittmann	Verschiebung Fahrleitungsmast FL 35 (Sichstreck)		
V23	05.11.2018	Wittmann	Verschiebung Standort Baumpflanzung (Sichstreck)		
V21	05.11.2018	Wittmann	zusätzliche Baumfällung wegen Sichtbehinderung (Sichstreck)		

Ort: **Berlin Treptow-Köpenick**  
 Bauteil: **Straßenbahnneubau**  
 Wissenschaftsstadt - Schöneweide, Sterndamm (Adlershof II)

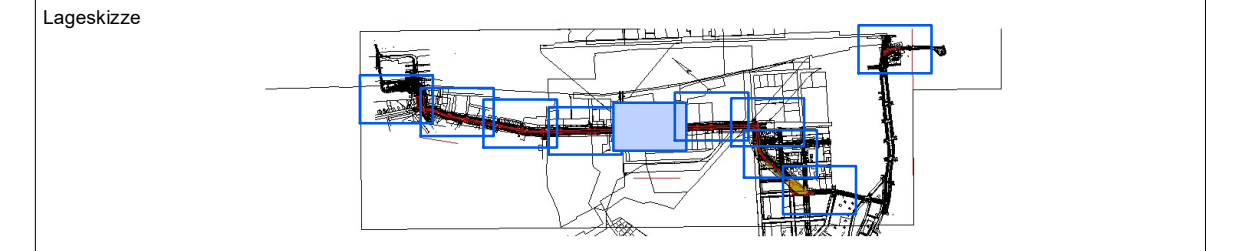

Geprüft: VBF-BS 3	Bearbeitet: Mai 2018	Gezeichnet: Mai 2018
Datum: 23.05.2018	Name: Henning	Name: Sidićke
Freigegeben: VBF-BS 3	in Original gezeichnet: Henning	Daber & Krüge GmbH Freiraum + Landschaft Am Bahnhof 2 / 15531 Blankenfelde - Mahlow Fon (03379) 37 19 27
<b>BVG</b>	BERLINER VERKEHRSBETRIEBE ANSTALT DES ÖFFENTLICHEN RECHTS	Leistungsträger: HOAI
Der Bestandsleiter Straßenbahn in Original gezeichnet: 03.05.2018 Datum: 18.11.2020		Bereichsleiter Infrastruktur in Original gezeichnet: Henning Datum: 23.05.2018
Maßstab: 1: 500		<b>Planfeststellung</b> UVS mit integriertem LBP Maßnahmenplan