

# Adlershof II Straßenbahnneubau

## Maßnahmenplan

### Maßnahmen

#### Ausgleichsmaßnahmen

- Baumpflanzungen
- Entsiegelung / Teilentsiegelung
- Rückbau Gleisschleife
- Ansaat / Begrünung
- Schutzzaun / Einzelbaumschutz
- Gabionen

#### Planung

- Planung 2018
- Gleis mit Asphaltdeckung
- Gleis mit Schotterdeckung
- Gleis mit Rasendeckung
- Gleistragplatten (Beton)
- Dienstweg (Pflaster)
- Haltestellen mit Rampen
- Überwege / Gewegflächen
- Grünfläche / Baumscheibe
- Rasen
- Fahrbahn
- Inselköpfe
- Parkplätze
- Zufahrt

#### Erläuterung der Maßnahmen

Art der Maßnahme	A1
Numer der Einzelmaßnahme	Baumpflanzung

- Maßnahmennummerierung
- Blau eintrag laut Änderungsliste
- Deckblatt / Überarbeitung Planfeststellung
- Violett eintrag laut Änderungsliste
- Deckblatt / Überarbeitung Planfeststellung

- Untersuchungsraum / Planfeststellungsgrenze
- Bestand
- Baumfällungen
- Bestandsbäume / Baumnummern
- Fahrleitungsmaste
- geplante Baumpflanzungen gemäß Planfeststellungsbeschluss "Ausbau Groß-Berlin Damm" vom 28.09.2007, Roteintrag R17

#### Bestand

Biotoptypcode	Beschreibung
0714152	Allee, jüngere Bestände und Neupflanzungen
03249	sonstige ruderaler Sonderflächen
05161	Zierrasen / Scherrasen, artenreich
05162	Zierrasen / Scherrasen, artenarm
07153	einschichtige oder kleine Baumgruppen
12500	Ver- und Entsorgungsanlagen
12612	Straßen mit Asphalt oder Betondecke
12643	Parkplätze, versiegelt
12651	unbefestigter Weg
12654	versiegelter Weg
1266112	Gleisanlagen außerhalb des Bhf., überwiegend mit Schotterunterbau ohne Begleitgrün
12730	Bauflächen - stellen

**A1**  
Baumpflanzungen

**A2**  
Entsiegelung

**A5**  
Rasengleis

**S1**  
Schutzzaun


**V1** - gesamter Untersuchungsraum -  
Bauzeitlicher Bodenschutz / Schutz des Grundwassers / Rekultivierung beanspruchter Flächen

**V2** - gesamter Untersuchungsraum -  
Bauzeitenregelung

**V3** - gesamter Untersuchungsraum -  
Emissionsmindernde Maßnahmen


**V4** - gesamter Untersuchungsraum -  
Vermeidungsmaßnahme Wasserschutzgebiet

**G1**  
Ansaat neu ausgeformter Grünstreifen und Nebenflächen

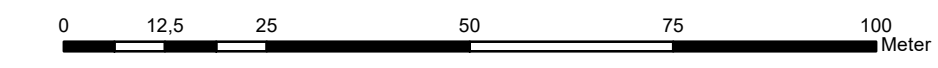

Nr.	Datum	Bearbeiter	Änderung	Geprüft	Datum
V28	05.11.2019	Wittmann	Baumpflanzung wegen zusätzlicher Baumfällung (Sichdresick)		
V23	05.11.2019	Wittmann	Verschiebung Standort Baumpflanzung (Sichdresick)		
V22	05.11.2019	Wittmann	Verschiebung Standort Baumpflanzung aus PFU "GSD" (Sichdresick)		
V02	31.07.2019	Wittmann	Verschiebung Fahrleitungsmast 40 (Sichdresick)		
B08	17.01.2019	Stelcke	Fußgänger-LSA (Haltestelleneingang) ergänzt		

Ort: **Berlin Treptow-Köpenick**  
 Bauteil: **Straßenbahnneubau**  
 Wissenschaftsstadt - Schönevide, Sterndamm (Adlershof II)

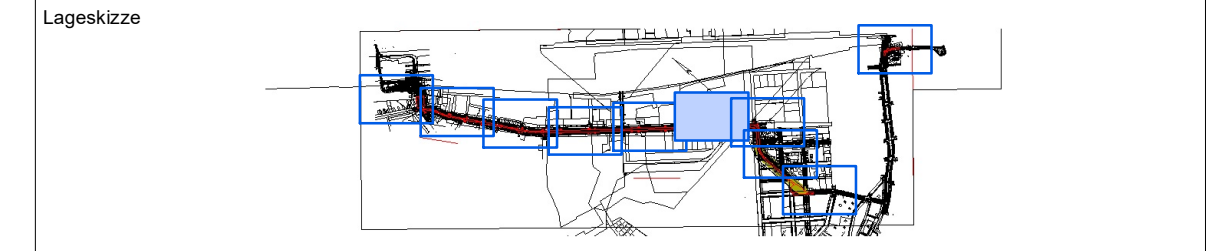

Geprüft: VBF-BS 3	Bearbeitet: Mai 2018	Gezeichnet: Mai 2018
Datum: 23.05.2018	Name: Heikning	Name: Stielicke
Datum: 23.05.2018	Freigegeben: in Original gezeichnet	Daber & Krieger GmbH
	Datum: 23.05.2018	Freiraum + Landschaft
		Am Bahnhof 2 / 15831 Blankenfelde - Mahlow
		Fon (03379) 37 19 27
<b>BVG</b>	BERLINER VERKEHRSBETRIEBE	HOAI 1 2 3 4 5
	ANSTALT DES ÖFFENTLICHEN RECHTS	Zeichnungs-Nr. 6
Der Betriebsleiter Straßenbahn		Bereichsleiter Infrastruktur
in Original gezeichnet		in Original gezeichnet
Datum: 23.05.2018	Künder	Datum: 23.05.2018
Datum: 23.05.2018	Heikning	Datum: 23.05.2018
UVS mit integriertem LBP		Maßstab: 1:500
Planfeststellung		
Maßnahmenplan		