

Adlershof II Straßenbahnneubau

Maßnahmenplan

Maßnahmen

Ausgleichsmaßnahmen

- Baumpflanzungen
- Entsiegelung / Teilentsiegelung
- Rückbau Gleisschleife
- Ansaat / Begrünung
- Schutzzaun / Einzelbaumschutz
- Gabionen

Planung

- Planung 2018
- Gleis mit Asphaltdeckung
- Gleis mit Schotterdeckung
- Gleis mit Rasendeckung
- Gleistragplatten (Beton)
- Dienstweg (Pflaster)
- Haltestellen mit Rampen
- Überwege / Gewegflächen
- Grünfläche / Baumscheibe
- Rasen
- Fahrbahn
- Inselköpfe
- Parkplätze
- Zufahrt

Bestand

- Untersuchungsraum / Planfeststellungsgrenze
- Bestand
- Baumfällungen
- Bestandsbäume / Baumnummern
- Fahrleitungsmaste
- geplante Baumpflanzungen gemäß Planfeststellungsbeschluss "Ausbau Groß-Berlin Damm" vom 28.09.2007, Roteintrag R17
- Nachrichtliche Darstellung Baumpflanzungen (Oktogon)

Erläuterung der Maßnahmen

Art der Maßnahme
 Nummer der Einzelmaßnahme

A1
Baumpflanzung

Erläuterung der Maßnahme
 1 Maßnahmenummerierung

Änderungen vom 24.07.2019

- Entfall der Maßnahme A4
- V: Violetteintrag laut Änderungsliste
- Deckblatt / Überarbeitung Planfeststellung

- A1**
Baumpflanzungen
- A2**
Entsiegelung
- A3**
Rückbau Gleisschleife
- ~~**A4**
Rasenansaat Gleisschleife~~
- A5**
Rasengleis
- S1**
Schutzzaun / Einzelbaumschutz

V1 - gesamter Untersuchungsraum -
 Bauzeitlicher Bodenschutz / Schutz des Grundwassers / Rekultivierung beanspruchter Flächen


V2 - gesamter Untersuchungsraum -
 Bauzeitenregelung

V3 - gesamter Untersuchungsraum -
 Emissionsmindernde Maßnahmen

V4 - gesamter Untersuchungsraum -
 Vermeidungsmaßnahme Wasserschutzgebiet


V5
 Einbau schwingungs-gedämpfter Oberbauformen

G1
 Ansaat neu ausgeformter Grünstreifen und Nebenflächen

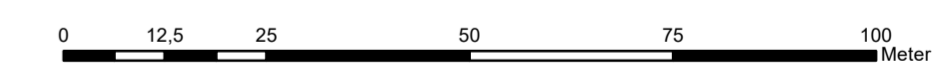

Nr.	Datum	Bearbeiter	Änderung	Geprüft	Datum
V31	05.11.2018	Wittmann	Verschiebung Fahrleitungsmast 69 (Sichdreieck)		
V30	05.11.2018	Wittmann	Verschiebung Fahrleitungsmast 66 (Sichdreieck)		
V04	31.07.2018	Wittmann	Ergänzung taktile Elemente (Rippe) beidseitig des Überweges		
V03	31.07.2018	Wittmann	Höhenreduzierung Gabione (Sichdreieck)		
V18	24.07.2018	Wittmann	Ausgleichsmaßnahme A4 entfällt		

Ort: **Berlin Treptow-Köpenick**
 Bauteil: **Straßenbahnneubau**
 Wissenschaftsstadt - Schönevide, Sterndamm (Adlershof II)

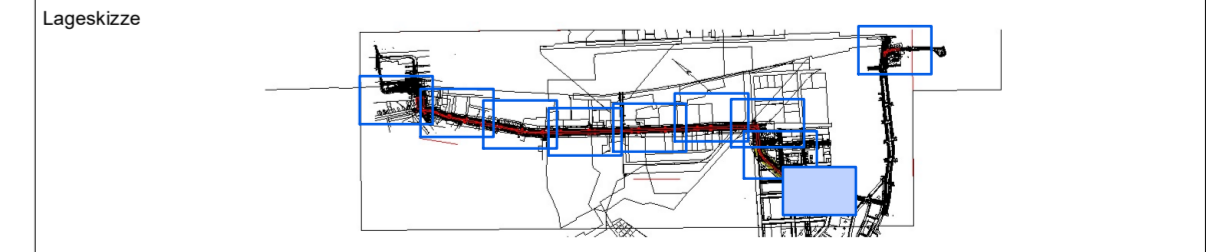

Geprüft: VBF-BS 3	Bearbeitet: Mai 2018	Gezeichnet: Mai 2018
Datum: 23.05.2018	Name: Heineking	Name: Stielicke
Freigegeben: in Original gezeichnet	Daber & Krieger GmbH	
Datum: 23.05.2018	Freiraum + Landschaft	
	Am Bahnhof 2 / 15531 Blankenfelde - Mahlow	
	Fon (03379) 37 19 27	
BVG	BERLINER VERKEHRSBETRIEBE	Leistungsphase HOAI 1 2 3 4 5
	ANSTALT DES ÖFFENTLICHEN RECHTS	Zeichnungs-Nr. 9
Der Betriebsleiter Straßenbahn	Bereichsleiter Infrastruktur	Planfeststellung
in Original gezeichnet Datum: 18.11.2018	in Original gezeichnet Datum: 23.05.2018	UVS mit integriertem LBP Maßnahmenplan
Kliender	Heineking	Maßstab: 1:500