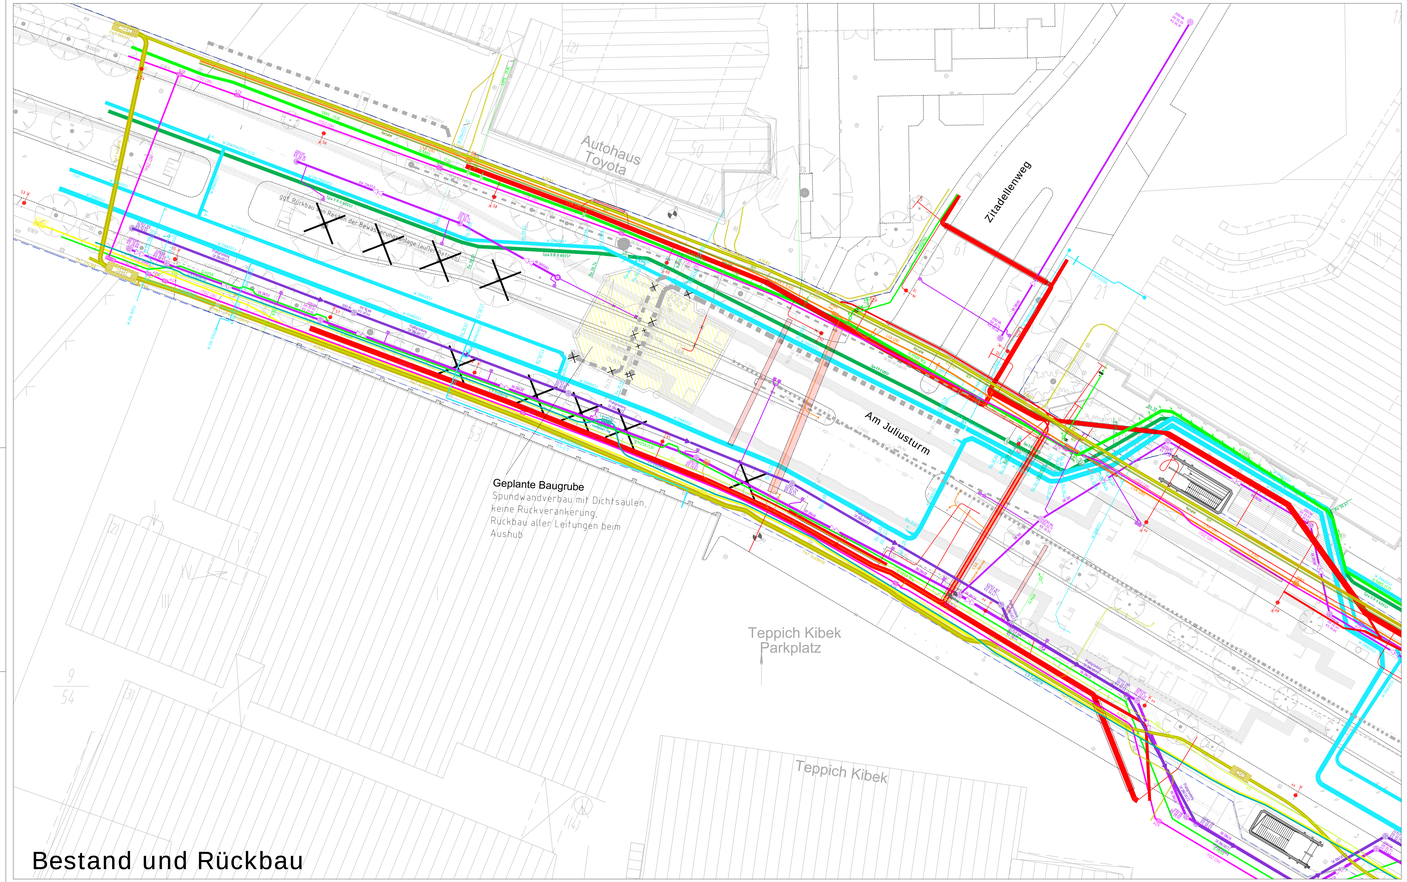

Bestand und Rückbau

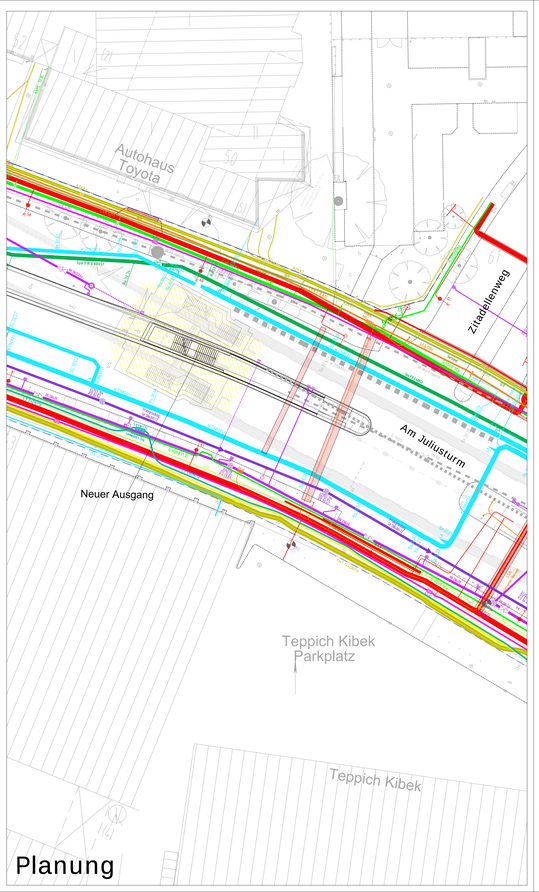

Planung

Infrastrukturnetze

	Bestand (ggf Instandsetzung)	Außer Betrieb	Planung
Netze der BWB			
Berliner Wasserbetriebe, nach Art der Leitung:			
Regenwasserkanal			
Straßenablauf			
Mischwasserkanal			
Schmutzwasserkanal			
Kanalisationsschacht (allg.)			
Abwasserdruckleitung			
Trinkwasserleitung			
Schieber, Hydrant, Entlüftung (allgemein)	LA	LA	LA
Gasnetz (inkl. Schieber)			
NBB (sonstige nach Beschriftung)			
Stromnetz (Niederspannung)			
Stromnetz Berlin (Mittel- und Hochspannung ggf. nach Beschriftung, z. B. 110 kV)			
Lichtmast			
Land Berlin / Stromnetz Berlin			
LSA (Lichtsignalanlagen)			
Land Berlin / Allander			
Kabel (schutzrohr)			
Mast, Steuergerät			
Telekommunikationsnetze			
nach Betreiber:			
PÜZ			
Deutsche Telekom			
Vodafone, Kabel DI.			
1&1 Versatel			
Colt			
NGN Fibernetworks			
Lumen Technologies			
Kabelschutzrohre allgemein			
Kabelschächte allgemein			
Rückbau allgemein			
Sonstiges			
Baum, -fällung, -pflanzung			
Grundsicklergrenze			
Aufschlussbohrung (BWB)			
Weitere Planungsinhalten siehe Bestandsvermessung			

Planungsgrundlagen:

Vermessung:
Art der Unterlage: Bestandsplan Straßenebene
Bahnhof: U-Bahnhof Zitadelle (Zi)
Stand: 17.01.
BIM Nr.: 1718
Erstersteller/in: 09/2013, DB, Hecker/Lorenz de Huarac
Bezugssystem Lage: ETRS89/UTM 33
Bezugssystem Höhe: DHHN 92
Bearbeitungsstand: 09/2018, DB E&C, Luck/Borch
Art der Änderung: 10/2019, BVG
Letzte Änderung: Ergänzung durch Aufmaß

BWB
Bauentwurf Trinkwasser/Nivelegung,Tiefegung und Erneuerung/Stand: 04.2011
Bauentwurf Trinkwasser/Abbruch, Zuschlämmen, Reparatur und Erneuerung/Stand: 10.2017
Kurz & Partner Gesellschaftsmanagement GbR / Berlin - Spandau, Am Juliusturm
Bauentwurf Trinkwasser/Rückbau/Stand:
PlanGrV. Nr. 5413 / 7 genehmigen am 14.02.2020

Architekten/Soziedät/Birkel Unger und Partner
Vorentwurfsplanung U-Bahnhof Zitadelle (Zi)Neubau Ausgang I
Entwurf Straßenbahnen / Bogenhaen Baufeld, BE und Verkehrsführung
Stand: 01.11.2021 / Zi_VP_Z 1

GuD
Bauamt Zitadelle Spandau
Grünhhie_Stuvenbandt_Z 1/1022-BA1 und BA2
Stand: 22.10.2021 / G 154-1/14

LBB
U-Bahnhof Zitadelle / Entwurfsplanung
EP-Lagen 050
Stand: 11.2021

Infrest
Stand: 11.2021

Hinweis zu BWB – Anlagen:

Die Darstellung der TWL- und Kanalanlagen der BWB im Baubereich, erfolgte auf der Grundlage von Bestplänen der BWB und falls Rückvermessungen (TVL DR 800). Zum Zeitpunkt der Erstellung der Raumverteilungsplanung, waren die Leitungsum-fänge noch nicht in Gänze Rückgebaut und Verfüllt. Durch das Bauleitung der BWB wurde zugesichert, dass die Unvertigung der Bau-planung entspricht.
Die genaue Lage der eingetragenen Leitungsmassen ist vor Baubeginn festzustellen.

Der Planinhalt unterliegt dem Urheberrechtsschutz. Vervielfältigungen jeglicher Art, auch auszugsweise, sind nicht gestattet.

Die Genauigkeit der Darstellung von Leitungen entspricht den digitalisierten Bestandsplänen und Bauentwürfen. Einmessungen lagen bei der Planerstellung nur begrenzt vor. Der Plan dient ausschließlich der Koordination und ersetzt nicht die freigegebenen Bestandspläne der Leitungsverwaltungen.

Koordinatensystem : Soldner 88
Höhensystem: NHNNN

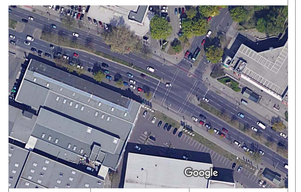

Bauwerk	Leitungen	
Außenanlagen		

Nur zur Information

Index	Änderung	Datum	Name
a	Überarbeitung gem. Vorprüfung SenUVK IV E 13 vom 24.01.22	28.03.2022	ukr

Betriebsleiter	Planfeststellungsbehörde	Zg.-Nr: Zi_RV_EP 01a
Digital unterschrieben von Christoph Boisserée Datum: 2022.08.29 14:11:55 +02'00'		Prüfingenieur

Freigabevermerke - BVG Projektleitung		Freigabevermerke - Planer		
Einverstanden	Zur Ausführung freigegeben	Übereinstimmung mit der Ausführungsplanung geprüft		Übereinstimmung mit der Ausführungsplanung geprüft
29.08.2022				
Datum	Projektlg.	Datum	Projektlg.	Datum	Objektplaner	Datum	Tragwerksplaner

Bauherr
BERLINER VERKEHRSBETRIEBE (BVG)
Anstalt des öffentlichen Rechts
Bereich Fahrwege
Projektmanagement Bahnhöfe

Für die Richtigkeit der Planungsunterlagen verantwortlich:
Auftragnehmer / Planverfasser

LAHMEYER DEUTSCHLAND
Sachsendamm 3
10829 Berlin (Schöneberg)

Datum 28.03.2022 Unterschrift i.A.

Die Übereinstimmung der Zeichnung mit der Ausführung wird bestätigt
Für den Auftraggeber (Stempel Baudienstleitung)

Für den Auftragnehmer (Bau-firma)

Datum Unterschrift

Zg.-Nr: Zi_RV_EP 01a	Planungsphase	Entwurfsplanung	OP
Dateiname: **p_rvp_906**	Projekt	**U-Bahnhof Zitadelle (Zi)** Neubau Ausgang I Projekt A27379	
Maßstab 1 : 250	Bauteil	Raumverteilungsplan Leitungen	
Blattgröße 1690 x 605			
Projekt-Nr. A27379			
Bauwerk/-teil 818-02	**Bauwerksnr. H 412 - H 413**	Technr. Platz	**Örtlichkeit U- Bhf. Zitadelle**	Line U7

Maßstab 100mm