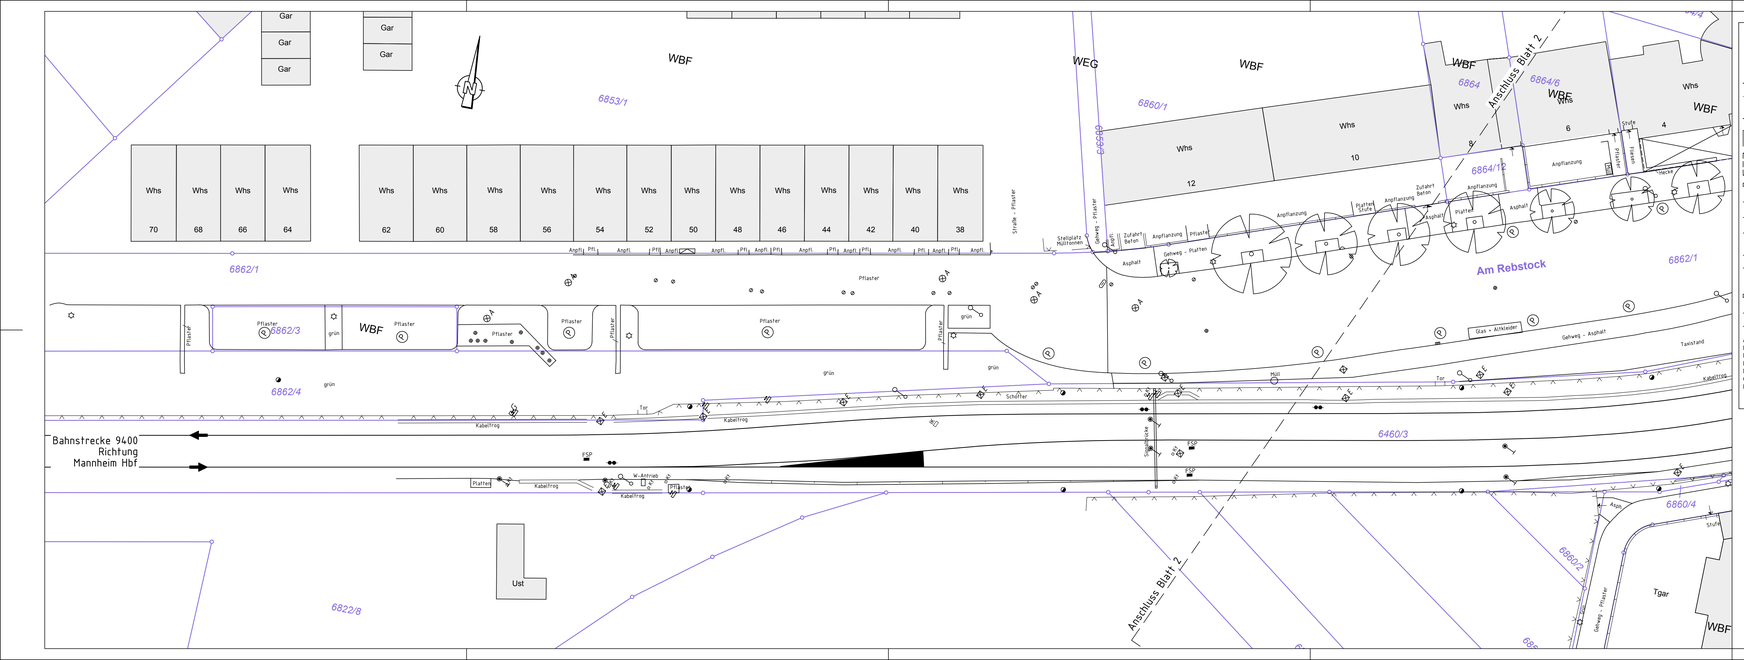
Gar
Gar
Gar
Gar
WBF
WEG
6853/1
6860/1
6862/0
6864
6864/6
6864/12
Anschluss Blatt 2
Whs
Whs
Whs
Whs
Whs
Whs
Whs
Whs
Whs
Whs
Whs
Whs
Whs
Whs
Whs
Whs
Whs
Whs
70
68
66
64
62
60
58
56
54
52
50
48
46
44
42
40
38
12
10
6
4
Straße - Pflaster
Gehweg - Pflaster
Asphalt
Pflaster
Angpflanzung
Zufahrt Beton
Stellplatz Mülltonnen
Am Rebstock
6862/1
6862/3
6862/4
