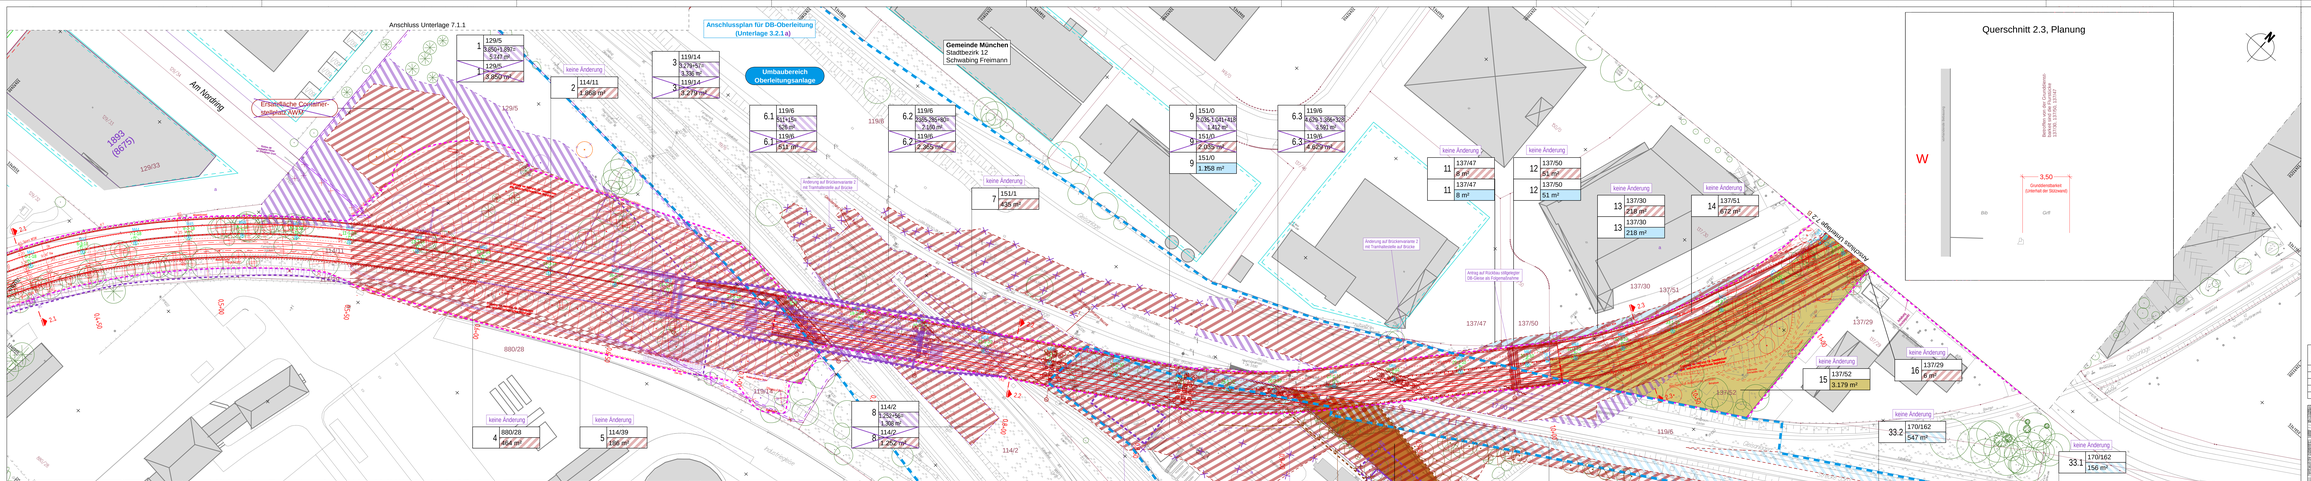
Anschluss Unterlage 7.1.1
Anschlussplan für DB-Oberleitung (Unterlage 3.2.1 a)
Umbaubereich Oberleitungsanlage
Gemeinde München
Stadtbezirk 12
Schwabing Freimann
Am Nordfeld
Erstellbarkeit Container-standort AWM
keine Änderung
Änderung auf Brückenmarke 2 von Trambrücke auf Brücke
Antrag auf Rückbau obligatorischer DB-Gleise als Folgemaßnahme
0.2 % Mindestgefälle sicherstellen
Querschnitt 2.3, Planung
W
Bestandsfläche von der Grundstücksgrenze bis Mitte Gleis 1 (137/46, 137/45, 137/47)
3,50
Grundbeeinflusst Gehsteig/ der Stützwand
Bio
Grün
Lageplanausschnitt Ebene: 0
Gemeinde München
Stadtbezirk 12
Schwabing Freimann
Änderung auf Brückenmarke 2 von Trambrücke auf Brücke
Bücke DB-Nordring siehe Unterlage 6.1.1
dauerhafte Flächenregelung für Lagerflächen
temporäre Lärmschutzwand wird durch Neubau in anderer Lage ersetzt
zusätzliche Ersatzpflanzungen und Fällungen durch die Baustraße
Ersatz der Grundstücksgrenze durch Änderung Baumpflanzenbrücke auf "Sägezahnbahnhof"
Grundstücksbruch DB Oberleitung für neuen Grundstück Zweckbestimmung
Ersatzneubau Lärmschutzwand durch Neubau Flächen-regelung für Lagerflächen
Lindberghstr.
Maria-Pro
agnesstraße
170/73
170/139
170/140
170/162
170/163
170/164
119/6
119/14
114/2
151/1
151/0
170/7
137/47
137/50
137/30
137/51
137/29
880/28
129/5
129/33
119/8
129/6
Bestandsplan
Planfeststellungsabschnitt 1
Planungsstand
Fachplanung
Fachplanung
Planfeststellungsabschnitt 1
Planungsstand