


9411

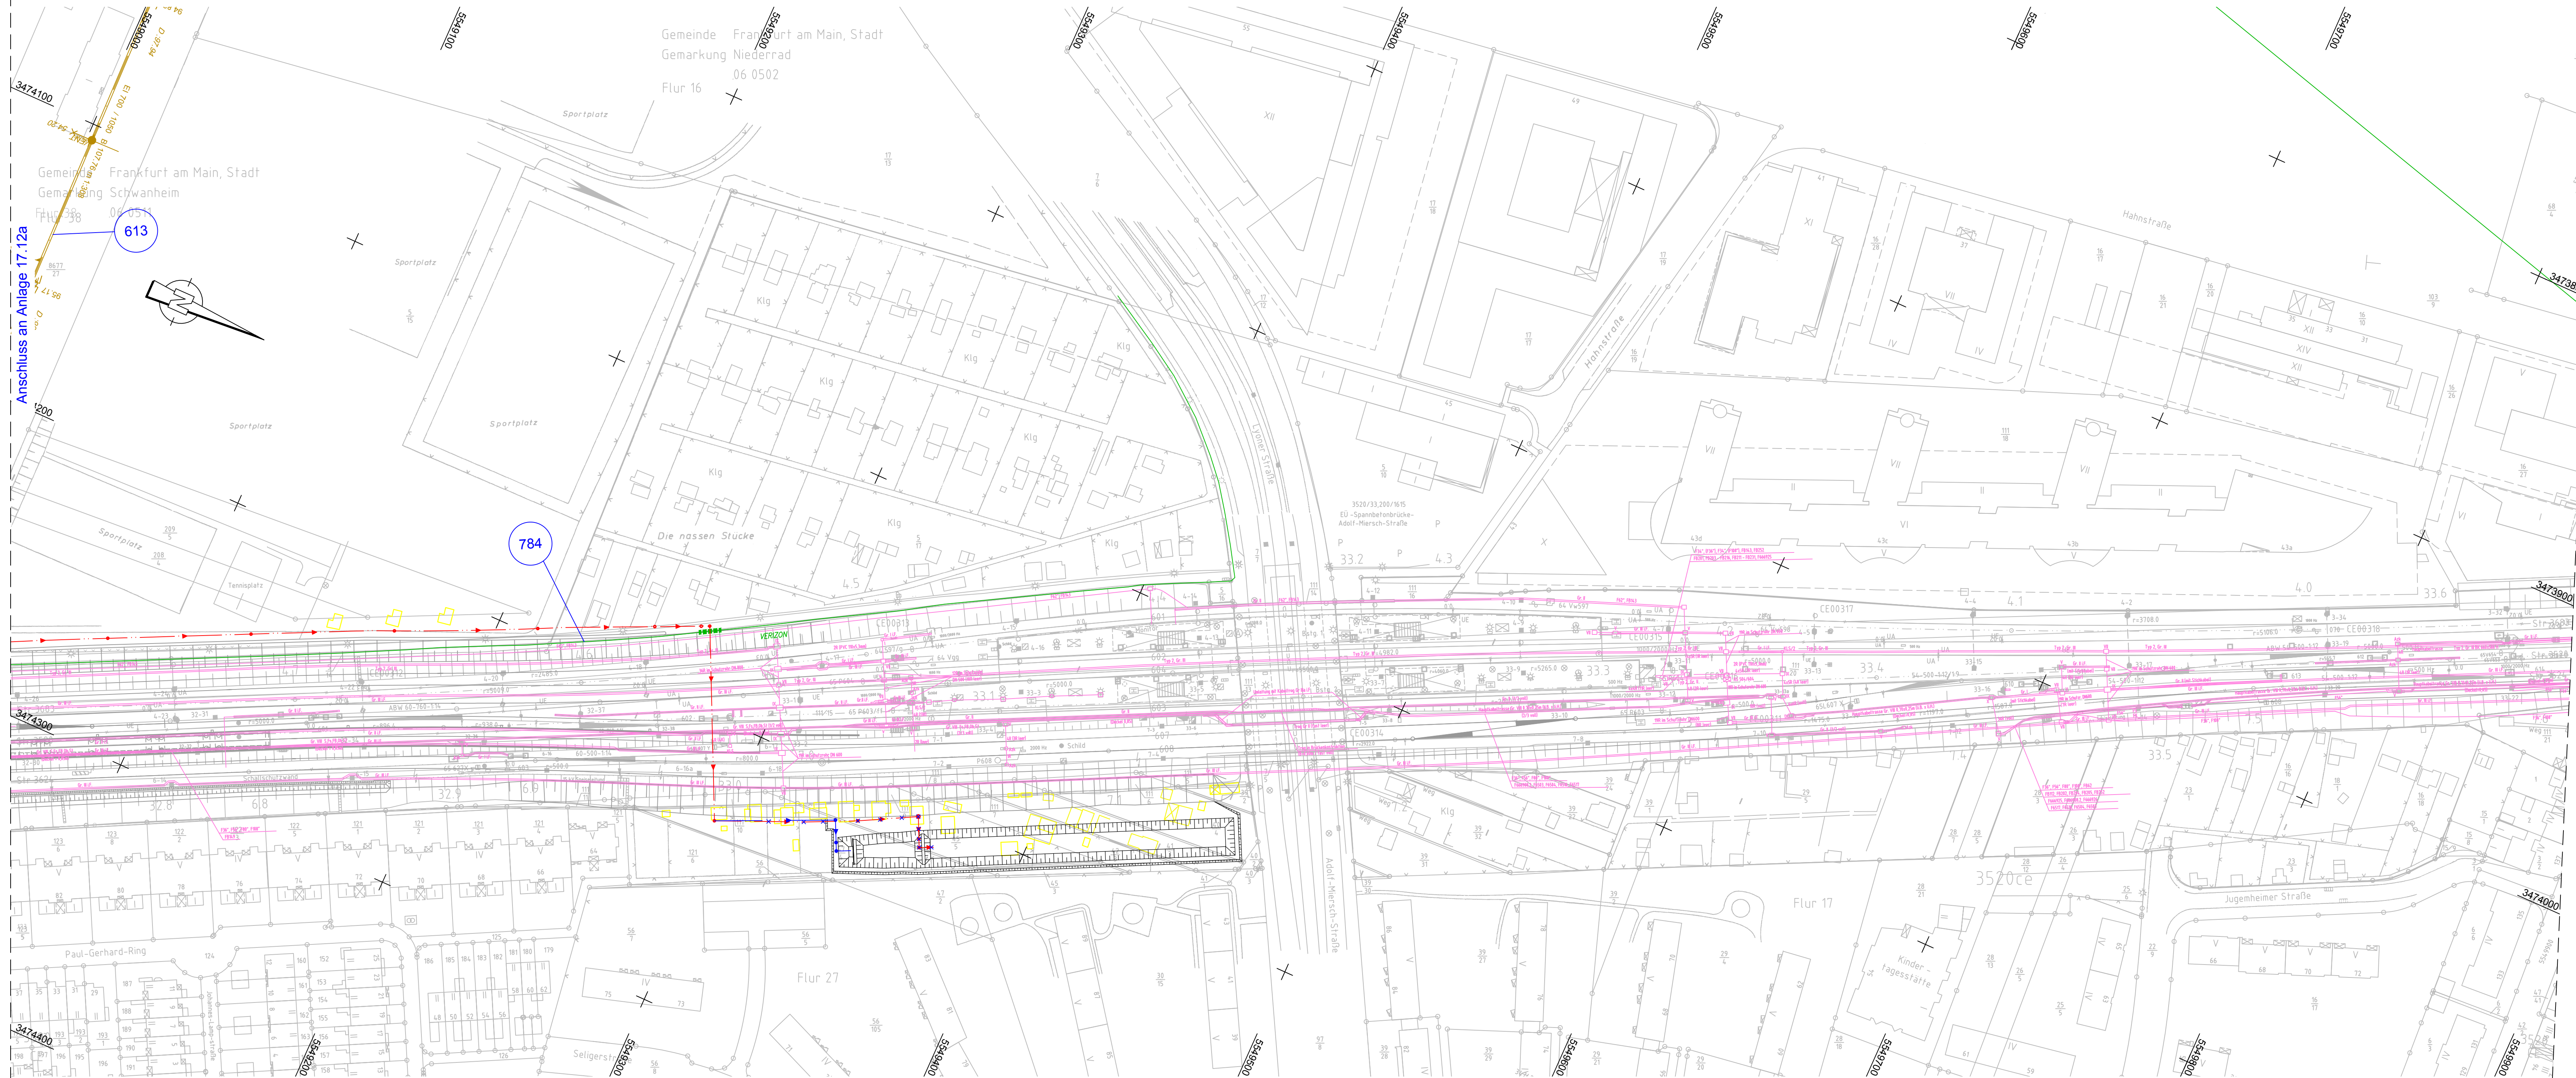

## Legende

		Entwässerungskanal
		Schmutz-, Regen-, Mischwasserkanal
		Gasversorgung
		Fernmeldeleitung
		LWL-Betreiber
		Elektrizitätsversorgung
		Elektrizitätsversorgung (nicht rückgebaut)
		Straßenbeleuchtung
		Amt f. Informations- ( IKT ) u. Kommunikationstechnik
		Branddirektion ( FT )
		Ordnungsamt ( VSA )
		Fernwärme
		Leitungen DB
		Bordstein, Straßenablauf
		Standort Straßenbeleuchtung
		Standort Schaltschrank / Schacht
		Rückbau / Stilllegung
		Umplanung Kanal Bf Stadion 2. Ausbaustufe

	Bestand
	Planung (zur Planfeststellung beantragt)
	Rückbau (zur Planfeststellung beantragt)
	Planung Dritter (nachrichtlich)
	1. Änderung im Verfahren
	Gemarkungsgrenze
	Flurgrenze
	Flurstücksgrenze
	Flurstücksnummer
	Grenze Wasserschutzgebiete (nachrichtlich)
	laufende Nummer des Bauwerksverzeichnisses

### Hinweis:

Das Trassenkonzept ersetzt nicht die Bestandspläne der Medienträger und ist zur Maßentnahme nur bedingt geeignet!

Bestehende Kabelschächte sind teilweise nur mit lichten Maßen dargestellt!

Grundlage dieses Planes sind die Stellungnahmen der Ver- und Entsorgungsunternehmen. Alle in diesem Plan dargestellten Leitungen

wurden aus den übergebenen Plänen grafisch übertragen. Bereits die Grundlagen

verweisen auf mögliche Ungenauigkeiten.

Der eingetragene Leitungsbestand dient nur zu Übersichtszwecken.

- Eine Gewähr für Vollständigkeit ist nicht gegeben.

- Die Auftragsgenehmigung ist vor Beginn der Erdarbeiten beim

Rechtssträger/Grundstückseigentümer einzuholen. Der exakte Verlauf aller Kabel

und Leitungen ist örtlich einzumessen. Gegebenenfalls sind im Vorfeld bzw. für

weitere planerische Überlegungen Suchschürfe zur genaueren Umgebungs-

erkundung auszuführen.

- Bauwerke und Verbau sind nachrichtlich dargestellt.

- Dauerhaft nicht mehr benötigte Trassen sind nach Möglichkeit auszubauen.

- Bei Trassenminderdeckung unter 1,5 m ist ein Trassenschutz in Abstimmung mit dem

jeweiligen Trassenbetreiber vorzusehen.

- Die Umlegungskonzepte berücksichtigen bestehende Trassen gemäß

Planaukunft.

Die gemäß Planaukunft geplanten Trassen

finden in den Umlegungskonzepten keine Berücksichtigung. Die diesbezüglichen

Planvorhaltungen der Trassenbetreiber sind durch die Trassenbetreiber unter

Berücksichtigung der Regionaltangente West entsprechend anzupassen.

- Es sind die Endzustände der jeweiligen Leitungstrassenumlegung dargestellt.

### Plangrundlagen:

- Amtliches Liegenschaftskatasterinformationssystem Stand 05/2016

- Topografie Stand 09/2013


- Leitungstrassenbestandsauskunft Stand 04/2013

- Weitere spezifische Plangrundlagen siehe Erläuterungsbericht

## Regionaltangente West / PfA Süd 1

### 1. Änderung

Von der Europäischen Union kofinanziert  
Transeuropäisches Verkehrsnetz (TEN-V)

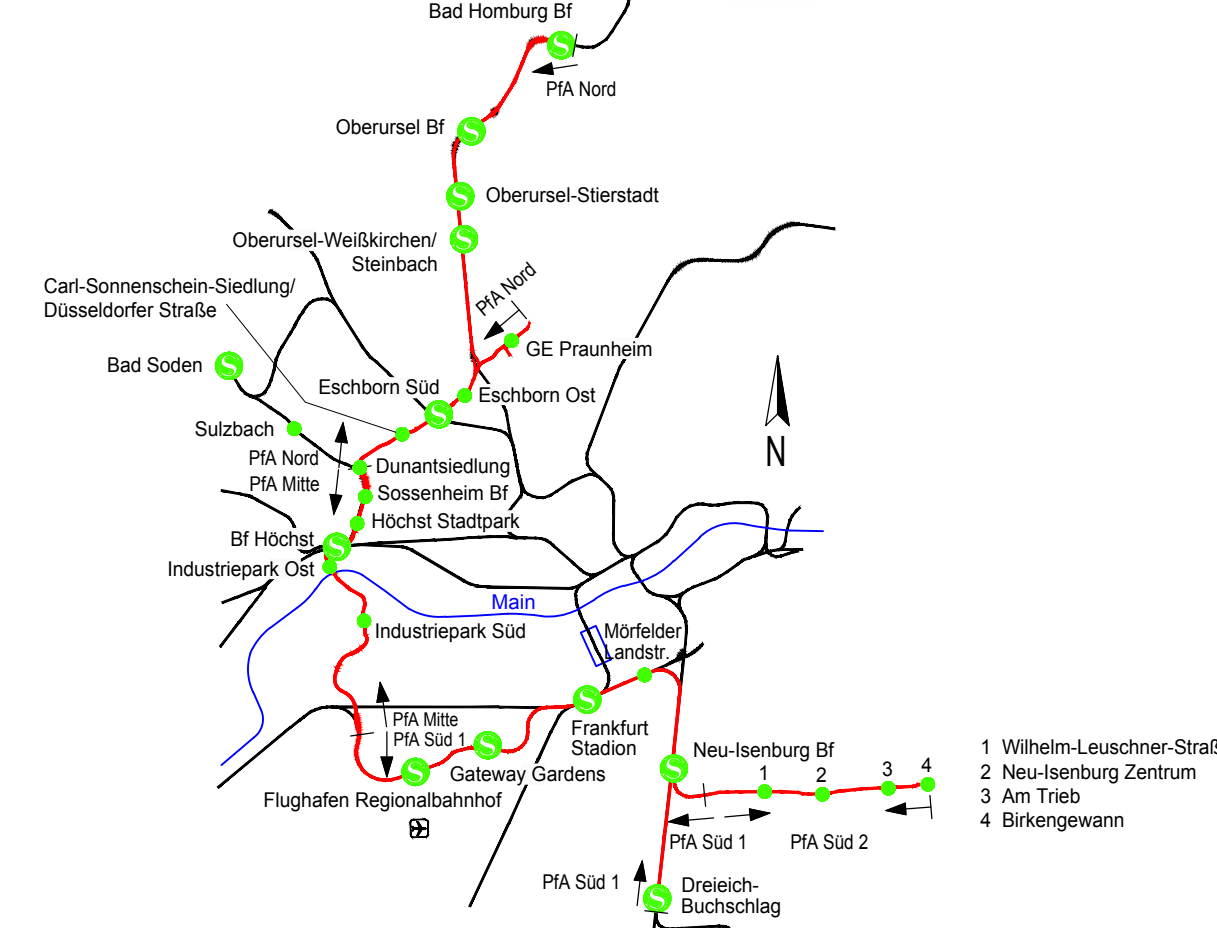

				Lagesystem:	DB_REF
				Höhenansicht:	DB_REF (DHN/2)
a	1. Änderung im Verfahren	31.03.2021	Lzp	bearb.	31.03.2021
0	Antragsfassung	23.05.2019	Lzp	gez.	31.03.2021
Index	Änderungen bzw. Ergänzungen	Datum	Name	gepr.	31.03.2021

## Genehmigungsplanung

Vorhabenträger	Planverfasser
RTW Planungsgesellschaft mbH Sitzsalle 3-17 60314 Frankfurt	SWECO DB
Frankfurt/M., den 31.03.2021	Frankfurt/M., den 31.03.2021
gez. Horst Amann	gez. i.A. P. Lutz
Maßstab 1:1000	Anlage 17.13a
Format 429x1350 mm	Blatt 013
Planverfasser	Index
SWE	4
Phase	TB
Planart	KA
PSP-Code	03_02_02_000
RL Nr.	013
Index	a
Format	.pdf

Q:\FRAD1\p02\_TM1105\Proj1105-13-002-RTW-Lp3-4100-Plane\02-CAD\020-Genehmigungsplanung\Leitungspläne\LP-1000\_Leitungsplan\_BLAU\_neu.dwg