


Legende

- | | | |
|--|--|--|
| | | |
| | | |
| | | |
| | | |
| | | |
| | | |
| | | |
-
- | | |
|--|--|
| | Bestand |
| | Planung (zur Planfeststellung beantragt) |
| | Rückbau (zur Planfeststellung beantragt) |
| | Planung Dritter (nachrichtlich) |
| | Gemarkungsgrenze |
| | Flurgrenze |
| | Flurstücksgrenze |
| | Flurstücksnummer |
| | Grenze Wasserschutzgebiete (nachrichtlich) |
| | laufende Nummer des Bauwerksverzeichnisses |

Hinweis:
Das Trassenkonzept ersetzt nicht die Bestandspläne der Medienträger und ist zur Maßentnahme nur bedingt geeignet!
Bestehende Kabelschächte sind teilweise nur mit lichten Maßen dargestellt!
Grundlage dieses Planes sind die Stellungnahmen der Ver- und Entsorgungsunternehmen. Alle in diesem Plan dargestellten Leitungen wurden aus den übergebenen Plänen grafisch übertragen. Bereits die Grundlagen verweisen auf mögliche Ungenauigkeiten.
Der eingetragene Leitungsbestand dient nur zu Übersichtszwecken.
- Eine Gewähr für Vollständigkeit ist nicht gegeben.
- Die Auftragsgenehmigung ist vor Beginn der Erdarbeiten beim Rechtssträger/Grundstückseigentümer einzuholen. Der exakte Verlauf aller Kabel und Leitungen ist örtlich einzumessen. Gegebenenfalls sind im Vorfeld bzw. für weitere planerische Überlegungen Suchschürfe zur genaueren Umgebungserkundung auszuführen.
- Bauwerke und Verbau sind nachrichtlich dargestellt.
- Dauerhaft nicht mehr benötigte Trassen sind nach Möglichkeit auszubauen.
- Bei Trassenminderdeckung unter 1,5 m ist ein Trassenschutz in Abstimmung mit dem jeweiligen Trassenbetreiber vorzusehen.
- Die Umlegungskonzepte berücksichtigen bestehende Trassen gemäß Planaukluft.
Die gemäß Planaukluft geplanten Trassen finden in den Umlegungskonzepten keine Berücksichtigung. Die diesbezüglichen Planvorhaltungen der Trassenbetreiber sind durch die Trassenbetreiber unter Berücksichtigung der Regionaltangente West entsprechend anzupassen.
- Es sind die Endzustände der jeweiligen Leitungstrassenumlegung dargestellt.

Plangrundlagen:
- Amtliches Liegenschaftskatasterinformationssystem Stand 05/2016
- Topografie Stand 09/2013
- Leitungstrassenbestandsauskunft Stand 04/2013
- Weitere spezifische Plangrundlagen siehe Erläuterungsbericht

Regionaltangente West / PfA Süd 1

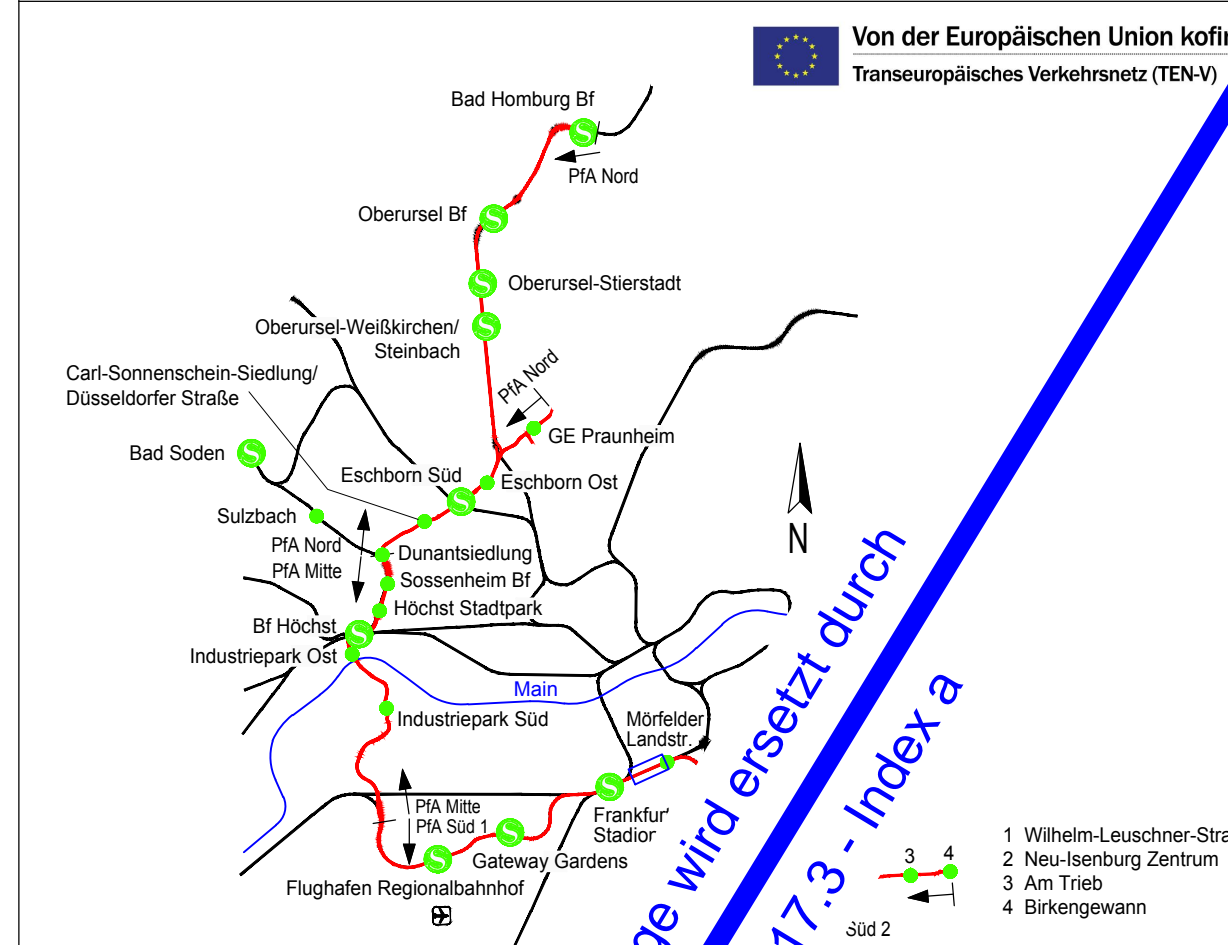

Genehmigungsplanung

Vorhabenträger		Planverfasser	
RTW		Schüller-Plan	
RTW Planungsgesellschaft mbH		Schüller-Plan	
Sollstraße 9-17		SWECO	
60313 Frankfurt		DB	
Frankfurt/M., den 23.05.2019		Frankfurt/M., den 23.05.2019	
gez. Horst Amann		gez. i.A. P. Lutz	
Maßstab 1:1000		Anlage 17.3	
Format 429x594		Blatt 003	
Ausgabe vom 23.06.2019		Index	
PSP-Code 03_02_02_000		Index	
Bl. Nr. 003		Index	
SWE		Index	