Anlage 6.11.1a
geändert

Grundriss
M 1:200

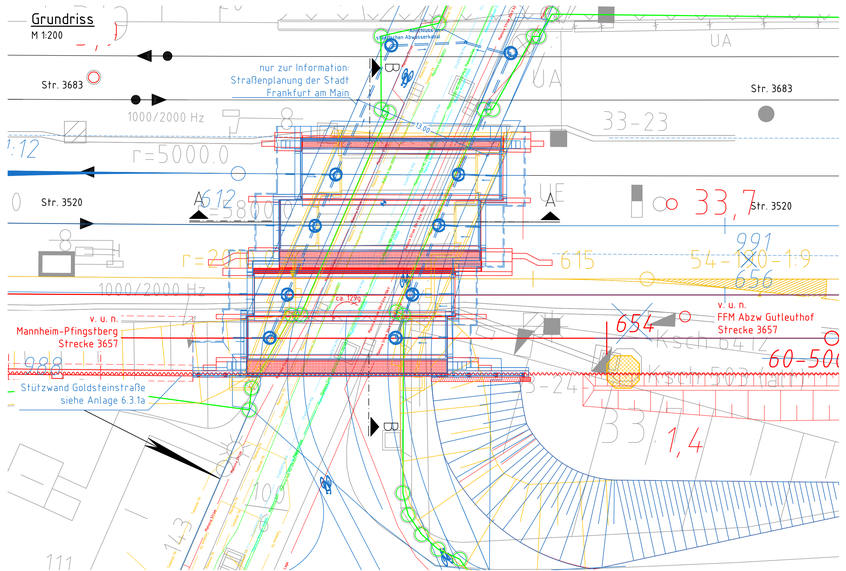

Ansicht
M 1:100

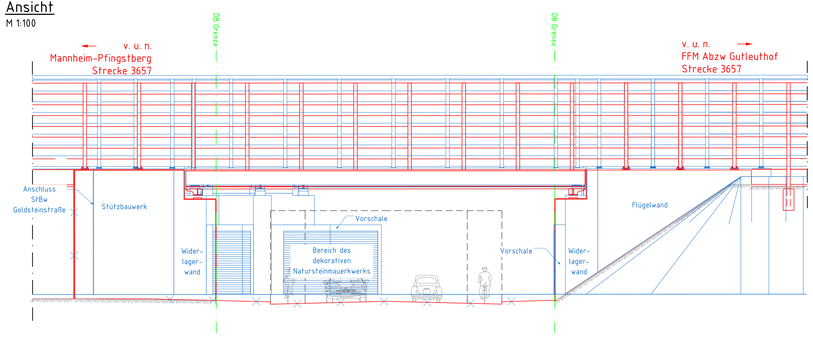

Legende

- Bestand
- Neubau
- Rückbau
- Zur Information
- Grenze DB AG
- Planänderung

Legende

- Bestand
- Neubau
- Rückbau
- Zur Information
- Grenze DB AG
- Schallschutzwand (SSW)
- Zaun
- Tiefenentwässerung mit Reinigungsöffnung
- Sammeleitung mit Fließtrichtung
- Bahngraben
- Mulde

Index	Änderungen bzw. Ergänzungen	Name:	Datum:
a	Änderungen aus Umtrassierung und Einarbeitung der Entwässerung	Schmidt	19.04.2016

(Genehmigungsvermerk des EBA)

Prüflaufdaten

Unterlage für eine Entscheidung nach § 18 AEG

Auftragnehmer:

Planverfasser:
DB Engineering & Consulting GmbH
Region Mitte
Planung
Hahnstraße 52
60528 Frankfurt/Main
Ffm, ~~10.000 gez.v.d.Hülsen~~ 29.07.16 gez.i.A. Teichgräber
DIT, Datum, Unterschrift

	Datum	Name
gez.	10/2012	Schmidt
bearb.	10/2012	Fischacht
gepr.	10/2012	Büchse

laufende Nr.:
Auftrag-Nr.:

Bauherr:
DB Netz AG
Regionalbereich Mitte
Fachplanung-sonstige Gewerke I.NP-MI-D-FFM
Planer-Paradox-Platz 4
60326 Frankfurt/Main

Planung:
DB ProjektBau GmbH Netz AG
Regionalbereich Mitte
I.BV-MI-MAI I NG-MI-FIT
Hahnstraße 49
60528 Frankfurt/Main
Ffm, ~~10.000 gez.v.d.Hülsen~~ 05.08.2016 gez.i.V. R.Dürsen
DIT, Datum, Unterschrift

Plan-Nr. GP-0211-IB-BW-01
Planart: Genehmigungsplanung
Ursprung: Tel. 3520 CF
Blattgr. 297x1160

Maßstab:
1:100
1:200

Einwirkungen (Lastmodelle):
LM 71, SW/2 mit α = 1,21

0211 EU Goldsteinstraße
Bauwerksplan
Grundriss, Ansicht

Höhen- und Koordinatensystem
DHHN 92
DB REF

Projekt:
Umbau Knoten Ffm-Sportfeld, 2. Ausbaustufe

Strecke:
Ffm Abzweig Gutleuthof – Mannheim – Pfingstberg (Str. 3657)

Bauwerksnummer				Brückennr.	Barcode
Strecke	Bestands-Kilometer		Kennzahl		
	x		x		

27.07.2016 16:43 ChristianeKlingebiel DBP8205C.CTB S:\00161160055_6gA_2851\06_GP_34_GP_Blaudruck_2015\06a_Bauwerke\16_11_Ebk_Goldsteinstrasse\16_11_1a_geandert_Ebk_Goldsteinstraße.dwg / 0211_01