Zeichnungsverfasser:

ZPP Ingenieure AG
Beratende Ingenieure
Niederlassung Hamburg
Kleine Reichenstraße 1
20457 Hamburg
Tel. +49 40 334 75 37-0
Fax +49 40 334 75 37-1000
info@zpp.de / www.zpp.de

Generalplaner:

ZPP Ingenieure AG
Beratende Ingenieure
Niederlassung Hamburg
Kleine Reichenstraße 1
20457 Hamburg
Tel. +49 40 334 75 37-0
Fax +49 40 334 75 37-1000
info@zpp.de / www.zpp.de

Projekt Nr. 26-3-2169 /

	Name	Datum
bearb.	Günther	21.02.2019
gez.	Traud	21.02.2019
gepr.	Karpa	21.02.2019

Stand: ~~21.02.2019~~ 20.11.2020

Maßstab: 1:5.000 Blattgröße: 1379x594

NA = Notausgang

Legende

2. Änderung

1 R (-) 225/0757

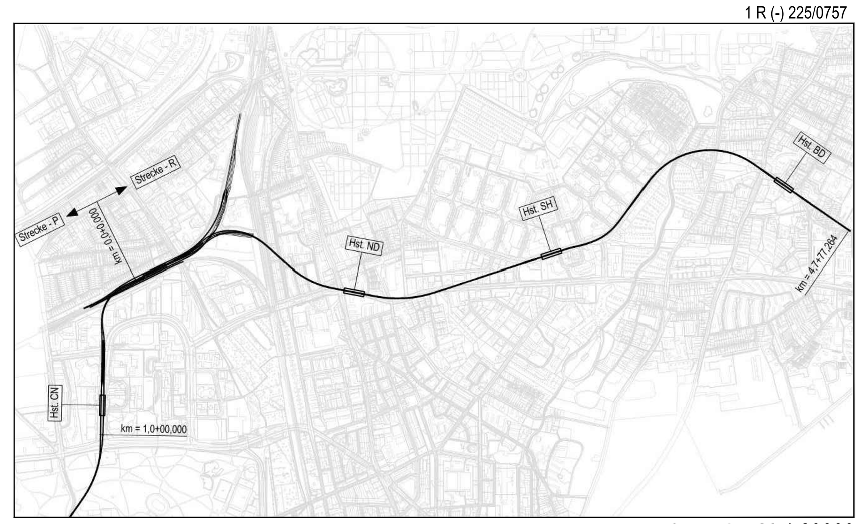

Genehmigungsplanung


Anlage: 03.02

1 R (-) 225/0757

Planungsgrundlage: Digitale Stadtkarte DK 5 1:5000

Höhensystem: HS 160; Höhen über NHN | Koordinatensystem: ETRS89-GK/LS320

	Änderungen Zeichnungsinhalt	geändert am	Name
Index			
Index			
Index			
Index			

HOCHBAHN
Steinstraße 20 20095 Hamburg Tel. 3288-0

Genehmigungsplanung U5 Ost
City Nord - Bramfeld

Bauwerksunterlagen 2. Änderung

Übersichtskarte / Übersichtsplan
Übersichtslageplan
P-Strecke km 0,0+00,000 - km 0,9+90,742
R-Strecke km 0,0+00,000 - km 4,7+~~77,012~~ 63,652

Dokument-Nr.: 1 R (-) 225/0757
EDM-NR.: 233254
Ursprung:
Ersatz für:
Ersetzt durch:
Extern Nr.:
Extern Name: ZPP

Maßstab 1:5000 — TU-P 21

	Datum	Name
Bearbeitet	21.02.2019	Günther
Erstellt	21.02.2019	Traud
Freigabe		
Ungültig		

Abteilung	Fachbereich	Geprüft
		Datum: