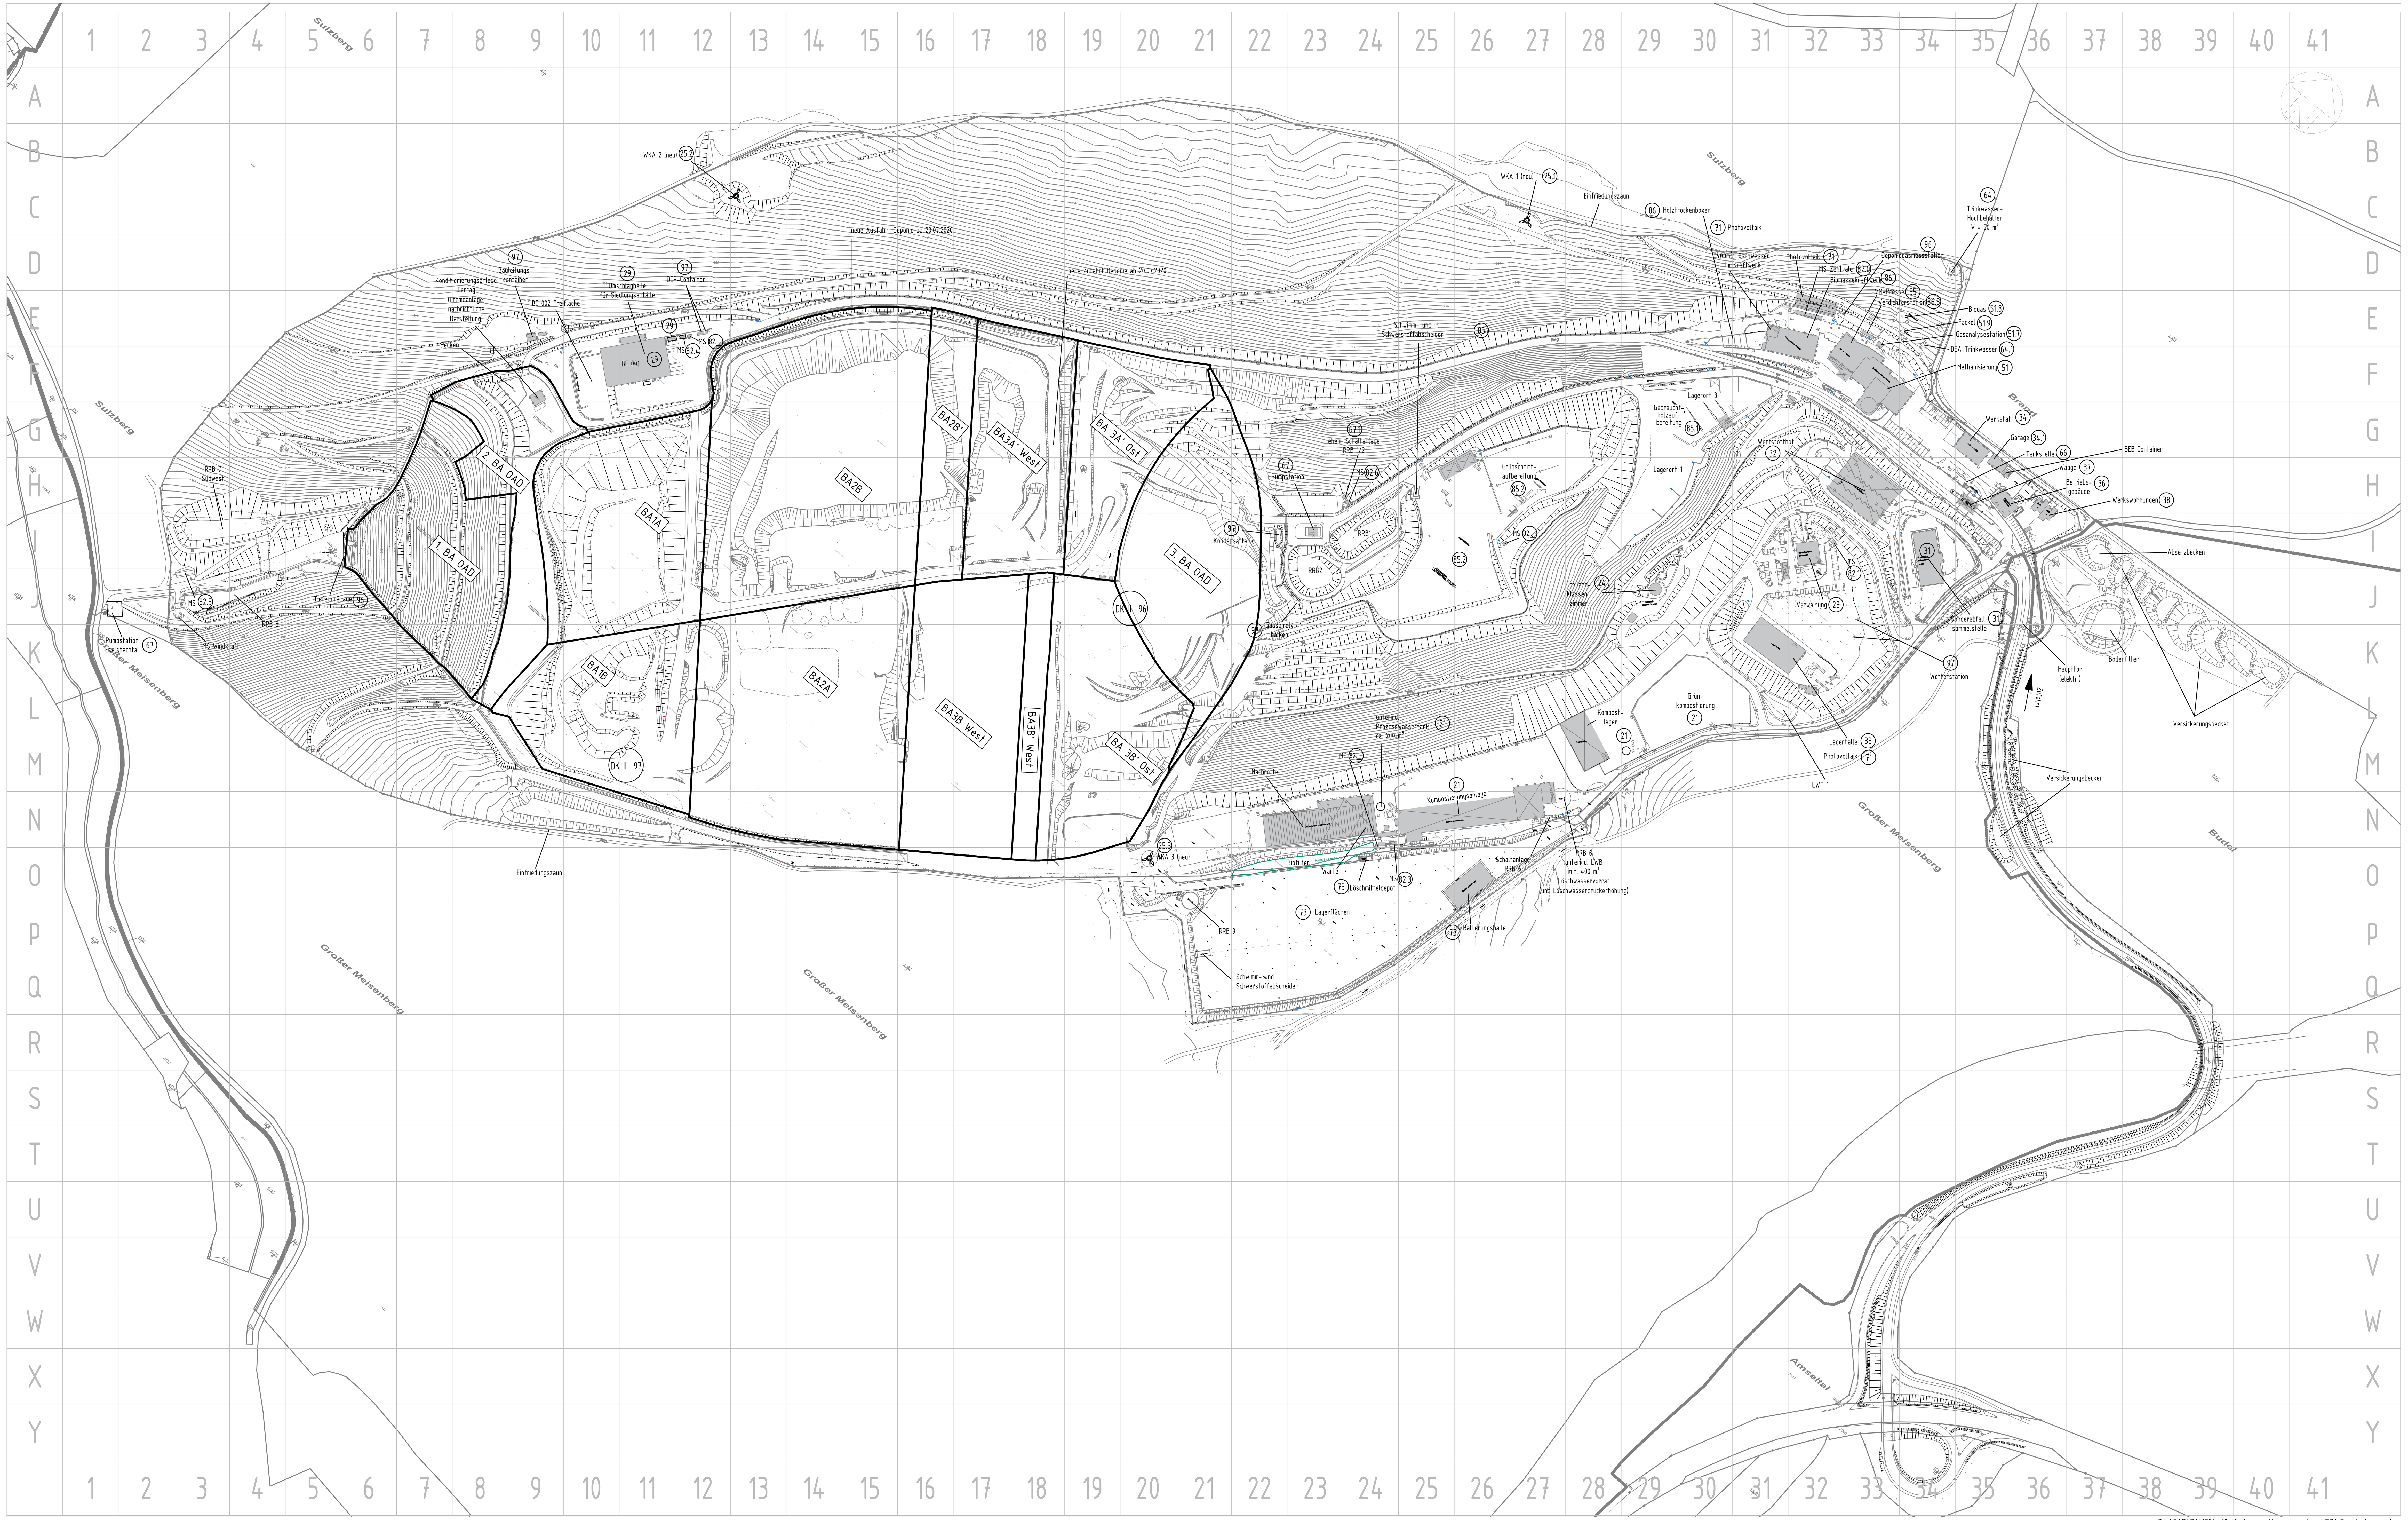

Datum	Änderung/Ergänzung (Beschreibung)	Bearbeiter
30.07.20	textl. und inhaltl. Ergänzungen	Ju
20.07.20	textl. und inhaltl. Ergänzungen	Ju
10.03.20	textl. und inhaltl. Ergänzungen	BZ
21.05.19	textl. und inhaltl. Ergänzungen	BZ
09.05.18	Aktualisierung, neue Bestandsvermessung Verfüllgebiet vom 29.01.2018	SC
16.02.17	Aktualisierung, neue Bestandsvermessung Verfüllgebiet vom 19.01.2017	SC
14.09.16	ergänzende Vermessung ZAK Hydranten (14.09.16)	SC
01.09.16	Nummerierung Hydranten nach Prüfprotokoll ZAK	SC
24.08.16	Bestandsvermessung aktualisiert	SC
03.06.16	Farbgebung nach DIN, neuer Standort Terrag	SC
30.05.16	Ergänzungen Fortschreibung Hydrantenplan gem. Vorgabe Hr. Klein (E-Mail)	SC
27.05.16	Fortschreibung Hydrantenplan gem. Vorgabe Hr. Klein	SC
11.05.16	Hydranten (OF, UF) ergänzt	SC

Planungsgrundlage:
Bestandsplan im UTM-Koordinatensystem vom Juli 2020

Auftraggeber:
Zentrale Abfallwirtschaft Kaiserslautern ZAK

Projekt:
Deponieerweiterung (Nord)
Verlegung Umschlaganlage

Teil:
Betriebsplan
Bestandsvermessung vom Juli 2020

	Zeichen	Rev.-Datum	Projekt-Nr.	P14135_12	
aufgenommen			Maßstab	1:2000	
bearbeitet	BZ	29.07.2020	Blattgröße	1400x500	
gezeichnet	Ju	29.07.2020	Plan-Nr.	Blatt-Nr.	Revisions-Nr.
geprüft	EH	29.07.2020		1	30

PESCHLA + ROCHMES
Beratendes und planendes Ingenieurbüro
Hertelsbrunnenring 7
67657 Kaiserslautern
Telefon (0631) 34113-0
Fax (0631) 34113-99
e-mail: info@gpr.de
Internet: www.gpr.de

S:\ACAD\P14135_12 Verlegung Umschlaganlage\TP1 Genehmigungsplanung\BimSch Antrag\BETRIEBSPLAN_ZAK_UTM_WKA_Rev29_210601.dwg

BETRIEBSPLAN_ZAK_UTM_WKA_Rev29