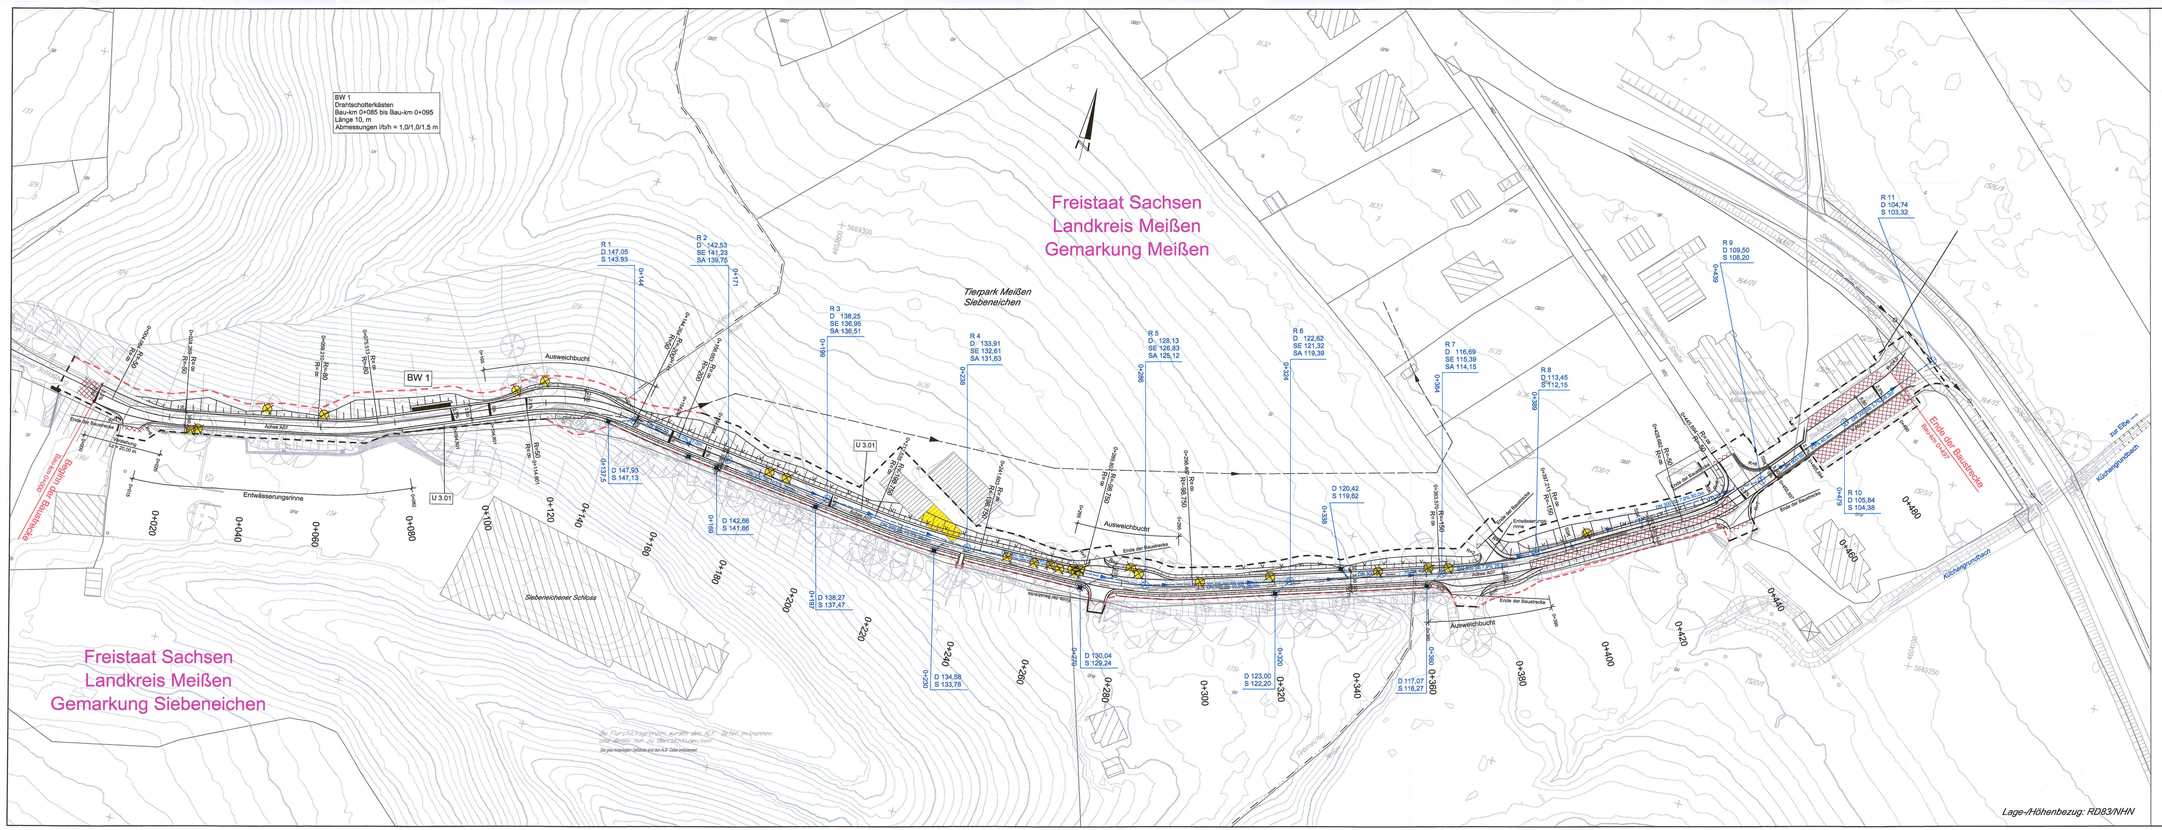


## Zeichenerklärung

### Entwässerung

vorhanden: DN 500

geplant: DN 300 SW 1.5% 60.0m

- Regenwasserleitung mit Angabe von Nennweite, Material, Fließrichtung, Länge und Gefälle
- Straßenablauf mit Anschlussleitung
- S 104,74 / S 103,32 — Geplanter Prüfschacht mit Deckel- und Sohlhöhe
- S 104,74 / S 103,32 — Geplanter Ablaufschacht mit Deckel- und Sohlhöhe

### Regelungsverzeichnis

U 3.01 Nr. im Regelungsverzeichnis

### Sonstiges

- Rückbau
- Baumfällung
- Baufeldgrenze
- Grenze Baubauzone

Die Raumzuweisung für die neu zu verlegenden Leitungen erfolgte auf der Grundlage der Angaben der Versorgungsunternehmen hinsichtlich der Lage und Tiefe des Leitungsbestandes. Diese Angaben sind zum Teil ungenau. Deshalb beschränken die auf dem Leitungsbestand basierenden Raumzuweisungen lediglich Korridore, in denen die neu zu verlegenden Leitungen entstanden sind. Der Leitungsbestandsplan entbindet den Auftragnehmer nicht von der Pflicht, die Aufgrabeerlaubnis (Schachtschiene) der Versorgungsunternehmer einzuholen.

Bearbeiter 1. Tektur

I:H INGENIEURGESELLSCHAFT BONK+HERMANN
INGENIEURGESELLSCHAFT BONK + HERMANN MBH
Wehlener Straße 46, 01279 Dresden
Tel 0351 25 808 0
Fax 0351 25 808 19
www.bonk-hermann.de
Info@bonk-hermann.de

| | | |
|---|---|---|
| bearbeitet: | 03/2022 | Ulbrich |
| gezeichnet: | 03/2022 | Ulbrich |
| geprüft: | 31.03.2022 | |
| Projekt-Nr.: | V22/0009-02 | |

Entwurfsersteller

PBU Planungsbüro Bauen und Umwelt
Beratender Ingenieur
Dipl.-Ing. FH Kurt Bieber
Goethestr. 1, 04416 Markkleeberg
Tel.: 034297 / 44 44 0, Fax: 034297 / 44 44 20
E-Mail: info@pbu-bieber.de

| | | |
|---|---|---|
| bearbeitet: | 21.07.2016 | Le. |
| gezeichnet: | 21.07.2016 | RL |
| geprüft: | | |
| Projekt-Nr.: | 121905 | |

Straßenbaubehörde:
LANDESAMT FÜR STRASSENBAU UND VERKEHR
NIEDERLASSUNG MEISSEN
-EMRC-+-ENE-STR. 23c, 01662 MEISSEN
Tel.: 03521 - 7188 0
Fax: 03521 - 7188 1999
EMAIL: Poststelle.lv-meissen@lasv.sachsen.de

Bearbeitet: Pl. Preuß, SB Planung
Geprüft: Pl. Kirchhoffe, BL Planung
Dipl.-Ing. (FH) Jörg Ulbrich
Ing. (grad.) Sebastian Schumann
Aufgestellt als Entwurf

07. JULI 2022

| Nr. | Art der Änderung | Datum | Zeichen |
|---|---|---|---|
| a | Verschiebung Regenwasserkanal ins nördl. Bankett (Bereich Platane) | 31.03.2022 | Ulbrich |

**FESTSTELLUNGSENTWURF / 1. TEKTUR**

LANDESAMT FÜR STRASSENBAU UND VERKEHR | FREISTAAT SACHSEN

Straße/ Abschn.-Nr./ Station: Bau-km 0+000 bis Bau-km 0+497

PROJIS-Nr.: 2309002 / MaViS-Nr: M 0000 1876

Unterlage / Blatt-Nr.: 8.2 / 1

Entwässerungsplan
Entwässerungsmaßnahmen Siebeneicherer Schloßberg

Maßstab: 1 : 500

# S 177 - Ausbau in Meißen, Abschnitt 1.1 Plossenaufstieg

**Örtliche Umleitungsstrecke ÖPNV & Rettungsdienst**

aufgestellt: Landesamt für Straßenbau und Verkehr Niederlassung Meißen
Meißen, 0 8. JULI 2022
Holger Hohmann, Niederlassungsleiter

Plangröße: 1338 mm x 400 mm