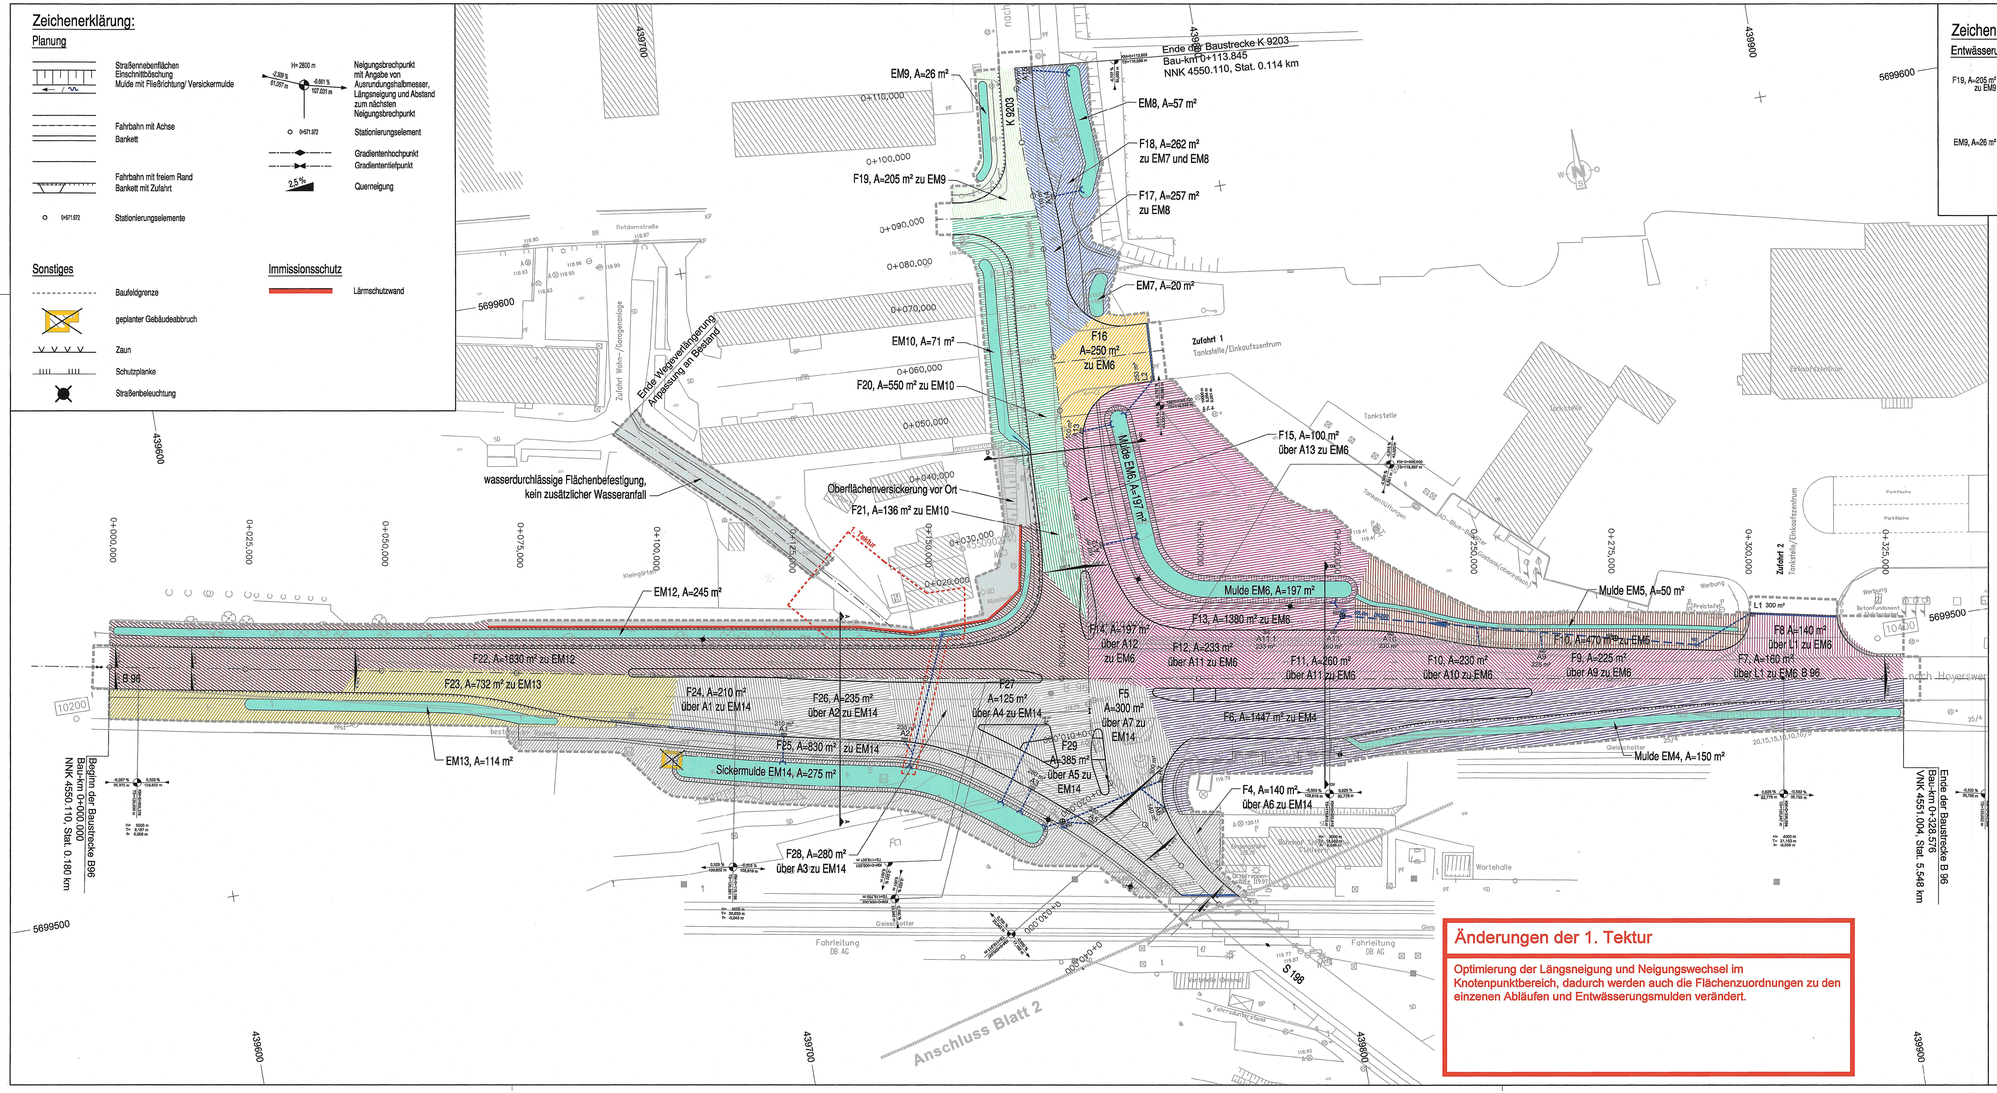

Grundplan hergestellt:	*Ingenieurgesellschaft Geoplan mbH*		Ergänzungen:	
Anlage		**Grundplan – Bestandsplan**	*Datum*	*Name*
Blatt-Nr.	1	Kreis : Hoyerswerda		
Reg.-Nr.		Gemeinde : Hoyerswerda		
Lagesystem	ETRS 89	Straße : B 96		
Höhensystem	DHHN 2016	Station d.SDB :		
bearbeitet	04/2019 Lubusch	von : NK Stat.		
gezeichnet	04/2019 Barthel	bis : NK Stat.		
geprüft	04/2019			

Ing.ges. Geoplan mbH Goethestraße 33 02977 Hoyerswerda Tel.: 03571/425555 Fax: 03571/425555

IVAS

Ingenieurbüro für Verkehrsanlagen und -systeme
Büro Dresden - Alaunstraße 9 - 01099 Dresden
Tel. 03 51 - 2 11 14-0, Fax 03 51 - 2 11 14-11
dresden@ivas-ingenieure.de - www.ivas-ingenieure.de

	Datum	Bearbeiter
bearbeitet:	April 2016	Arnold
gezeichnet:	April 2016	Hummig
geprüft:	April 2016	

Dipl.-Ing. Dirk Ohm

Freistaat Sachsen

Landesamt für Straßenbau und Verkehr
Niederlassung Bautzen

Käthe-Kollwitz-Straße 17 - 02625 Bautzen

	Datum	Bearbeiter
bearbeitet:	16.09.21	Bäuml
geprüft:	30.09.21	i.V. Bm

Olaf Georgie
Referatsleiter
Planung Straßenbau

Nr.	Art der Änderung	Datum	Zeichen
01	1. Tektur	17.06.2021	Arn

FESTSTELLUNGSENTWURF

Landesamt für Straßenbau und Verkehr, Niederlassung Bautzen

Straße / Abschn.-Nr. / Station:
B 96 VNK 4551 004, Stat. 5.548 km - NNK 4550 110, Stat. 0.180 km
S 198 VNK 4550 112, Stat. 0.592 km - NNK 4550 112, Stat. 0.821 km
K 9203 VNK 4550 110, Stat. 0.000 km - NNK 4550 110, Stat. 0.114 km

PROJIS-Nr.: 000795

Unterlage / Blatt-Nr.: 18 / Anl. 2, Bl. 1
1. Tektur
Entwässerungsflächen
B 96/ K 9203
Maßstab: 1 : 500

B 96, Zittau - Sassnitz

B 96 Ausbau Knotenpunkt S 198 und K 9203 in Schwarzkollm einschließlich S 198 vom KP bis OD-Grenze Schwarzkollm

aufgestellt: LASuV, Niederlassung Bautzen

Andreas Biesold
Niederlassungsleiter

Bautzen, 01.10.21