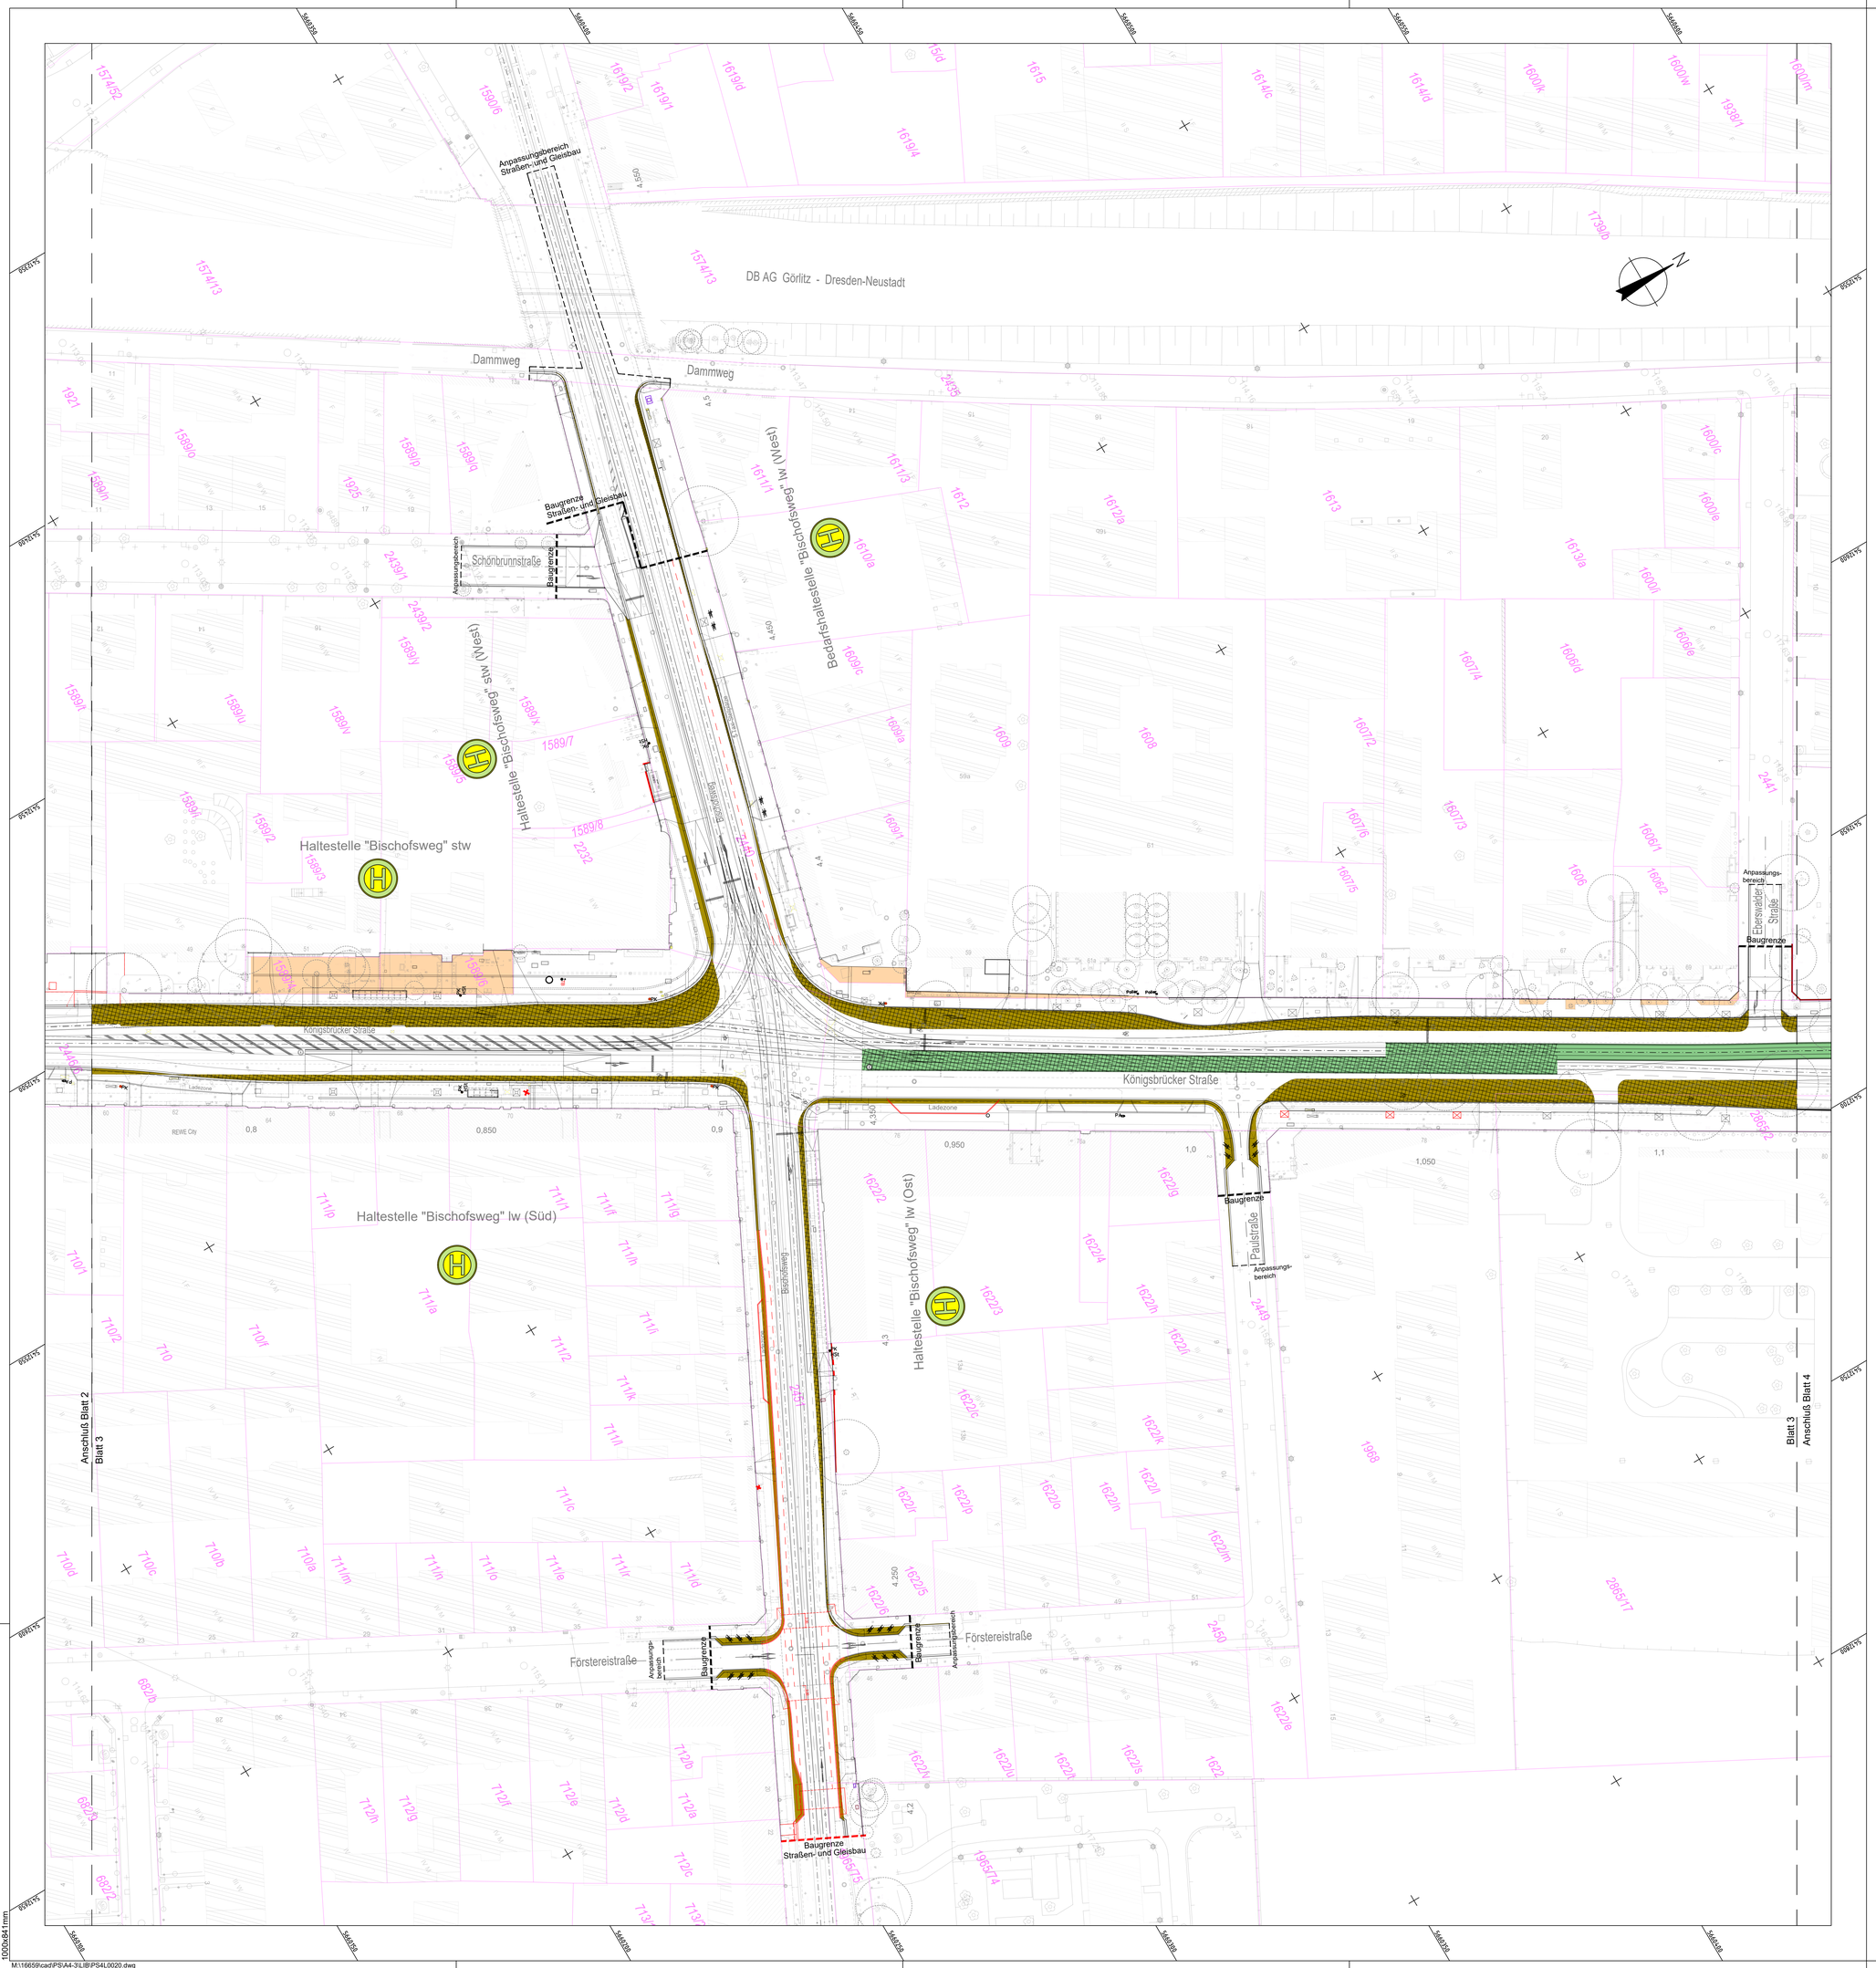

Zeichenerklärung

- Umwidmung Gehweg zu Fahrbahn / Gleiskörper
- Umwidmung Fahrbahn zu Gehweg
- Widmung Gehweg
- Widmung Fahrbahn
- Teileinziehung (Nutzung als besonderer Bahnkörper)

Nachfolgend aufgeführte Flurstücke oder Flurstücksteile, welche für die neue Verkehrsanlage in Anspruch genommen werden, werden dem öffentlichen Verkehr mit dem Planfeststellungsverfahren als Teile der Königsbrücker Straße gewidmet.

Eigentümer der betroffenen Flurstücke oder Flurstücksteile wird die LH Dresden.
Die Straßenbaulast übernimmt die LH Dresden, vertreten durch das Straßen- und Tiefbauamt

Die aufgeführten Teile der Königsbrücker Straße werden ohne sonstige Widmungsbeschränkung oder -erweiterung als Fahrbahn oder unselbständiger Gehweg gewidmet.
Die Widmung wird im Planfeststellungsverfahren verfügt und nach Abschluss der Baumaßnahme am Tag der Verkehrsfreigabe wirksam.

Name der Straße	Gemarkung	Flurstück / Teilfläche des Flurstückes	Widmung als Teil der Königsbrücker Straße
Königsbrücker Straße	Neustadt	2446/6 (Teilfläche)	Gehweg, Zufahrten, Parkflächen
~~Königsbrücker Straße~~	~~Neustadt~~	~~1589/i (Teilfläche)~~	~~Gehweg, Zufahrten, Parkflächen~~
Königsbrücker Straße	Neustadt	1589/3 (Teilfläche)	Gehweg, Zufahrten
Königsbrücker Straße	Neustadt	1589/4 (Teilfläche)	Gehweg, Zufahrten
Königsbrücker Straße	Neustadt	1589/5 (Teilfläche)	Gehweg, Zufahrten
Königsbrücker Straße	Neustadt	1589/6 (Teilfläche)	Gehweg, Zufahrten
Königsbrücker Straße	Neustadt	1609/1 (Teilfläche)	Gehweg
Königsbrücker Straße	Neustadt	1609 (Teilfläche)	Gehweg
Königsbrücker Straße	Neustadt	1608 (Teilfläche)	Gehweg
Königsbrücker Straße	Neustadt	2445/1 (Teilfläche)	Gehweg, Zufahrten
Königsbrücker Straße	Neustadt	1606/2 (Teilfläche)	Gehweg, Zufahrten
Königsbrücker Straße	Neustadt	2441 (Teilfläche)	Gehweg, Zufahrten

Name der Straße	Gemarkung	Flurstück / Teilfläche des Flurstückes	Widmung als Teil des Bischofsweges
Bischofsweg	Neustadt	1965/75 (Teilfläche)	Gehweg
Bischofsweg	Neustadt	2451 (Teilfläche)	Gehweg, Fahrbahn
Bischofsweg	Neustadt	2440 (Teilfläche)	Fahrbahn, Gehweg, Parkflächen

Digitale Stadtgrundkarte Dresden
Herausgeber: Amt für Geodaten und Kataster
Bezugssysteme: Lage: RD/83_3GK5; Höhe: DHHN92(NHN)
Grundkarte: Amt für Geodaten und Kataster, Bestandsdaten des Liegenschaftskatasters: Staatsbetrieb GeoSN
Ausgabe vom: 13. September 2016

Verarbeitung unter Verwendung elektronischer Systeme und Verbreitung nur mit schriftlicher Genehmigung des Herausgebers/Eigentümers.
Die analoge Vervielfältigung und Weitergabe für eigene, nicht gewerbliche Zwecke ist gestattet.
Die dargestellten Flurstücksgrenzen und Gebäude sind zur Entnahme von Maßen, insbesondere von Grenzmaßen und Grenzabständen und Einreichung bei Genehmigungsverfahren nicht geeignet.

Entwurfsvermessung
Herausgeber: Amt für Geodaten und Kataster
Verarbeitung unter Verwendung elektronischer Systeme und Verbreitung nur mit schriftlicher Genehmigung des Herausgebers/Eigentümers.
Die analoge Vervielfältigung und Weitergabe für eigene, nicht gewerbliche Zwecke ist gestattet.
Die dargestellten Flurstücksgrenzen und Gebäude sind zur Entnahme von Maßen, insbesondere von Grenzmaßen und Grenzabständen und Einreichung bei Genehmigungsverfahren nicht geeignet.

Blattübersicht:

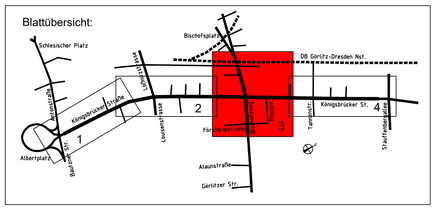

OBERMEYER Infrastruktur
Niederlassung Dresden
01097 Dresden
Eberswalder Straße 1
Tel.: 0351 / 80 89 300

bearbeitet		Häuber
gezeichnet		Pietsch
geprüft		
Projekt-Nr. 16659		

Landeshauptstadt Dresden
Geschäftsbereich Stadtentwicklung, Bau, Verkehr und Liegenschaften
Straßen- und Tiefbauamt
Tel.: 0351 / 4880

DVB
Dresdner Verkehrsbetriebe AG
Center Infrastruktur - Engineering -
Tel. 0351/857-2136

Nr.	Art der Änderung	Datum	Zeichen
1	Änderungen 1. Tektur als Roteintragung	05/2022	PIA

FESTSTELLUNGSENTWURF 1.Tektur

Landeshauptstadt Dresden
Geschäftsbereich Stadtentwicklung, Bau, Verkehr und Liegenschaften
Straßen- und Tiefbauamt

B 97 / Bau-km 0+000 - 1+465

PROJIS-Nr.:

Unterlage / Blatt-Nr.: 12 / 3

Widmung / Umstufung / Einziehung

Maßstab: 1 : 500

Königsbrücker Straße (Süd)
zwischen Albertplatz und Stauffenbergallee

aufgestellt:
Straßen- und Tiefbauamt
Dresden, den 05/2022

Prüfer
Amtsleiterin Straßen- und Tiefbauamt

erzeugt mit PaVI®
1000x841mm
M:\16659\cad\PS\A4-3\LIB\PS4L0020.dwg